STRØKASSER
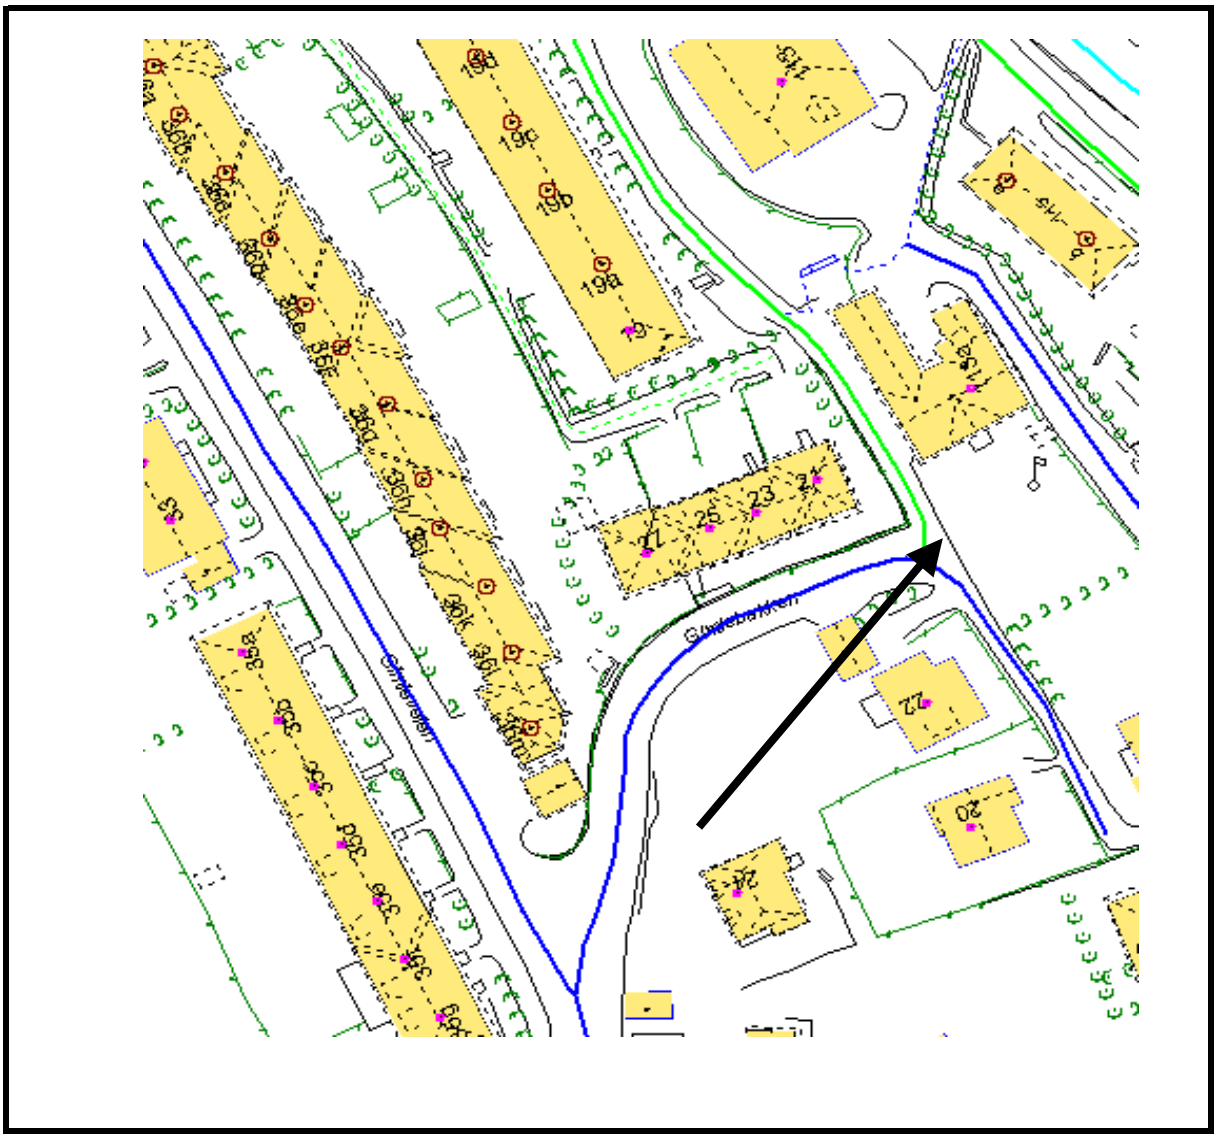
NR: SE-29 **VEG: GIMLEBAKKEN 22**