STRØKASSER
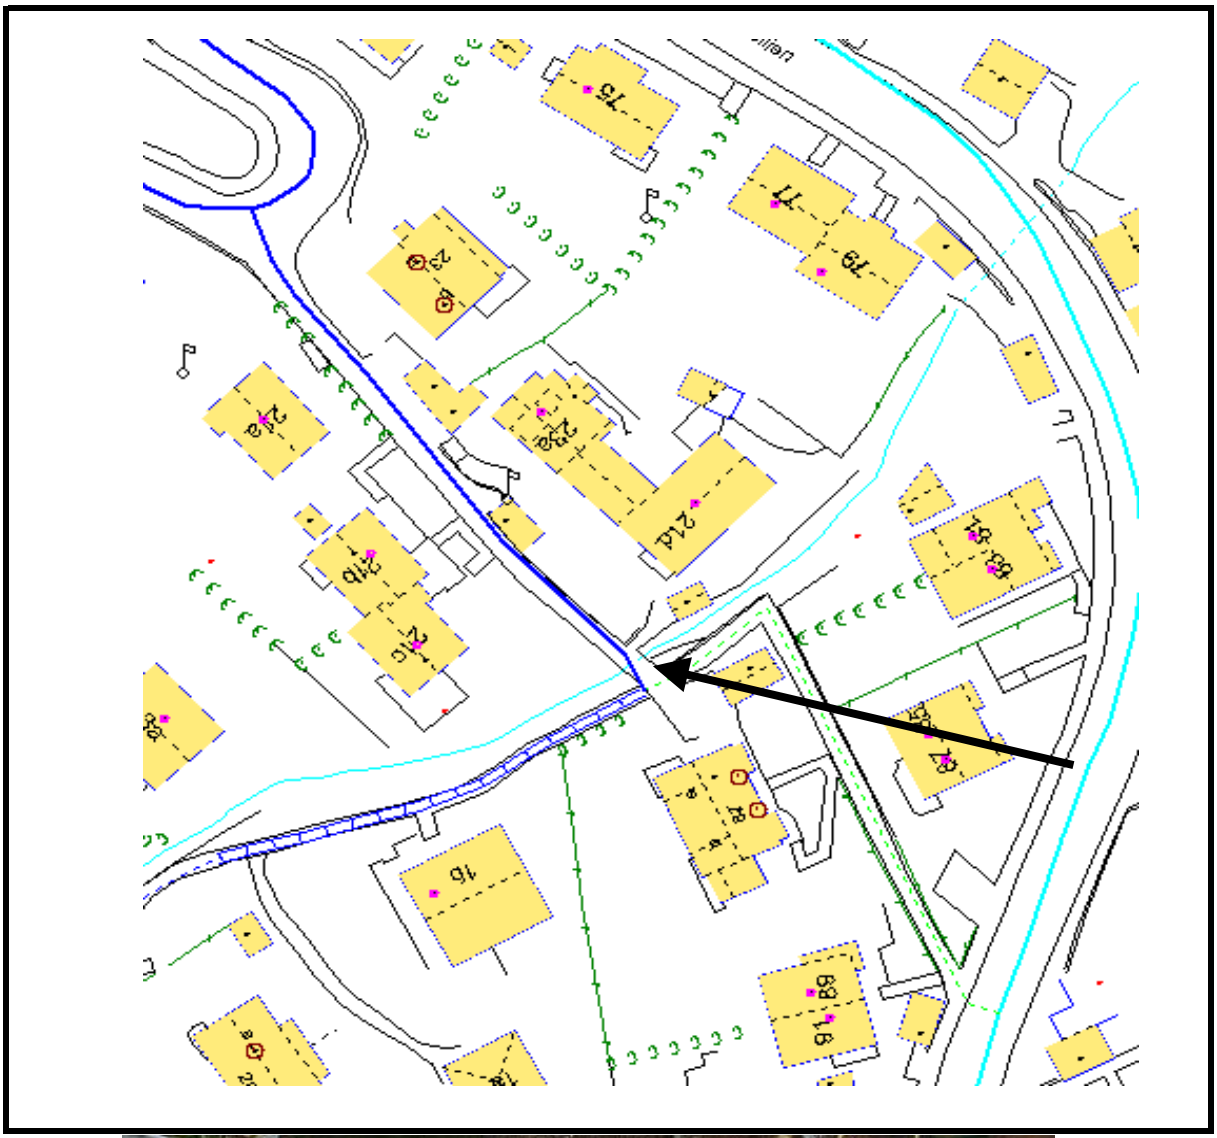
NR: SE-47 **VEG: LÆGDESVINGEN 21D**