STRØKASSER
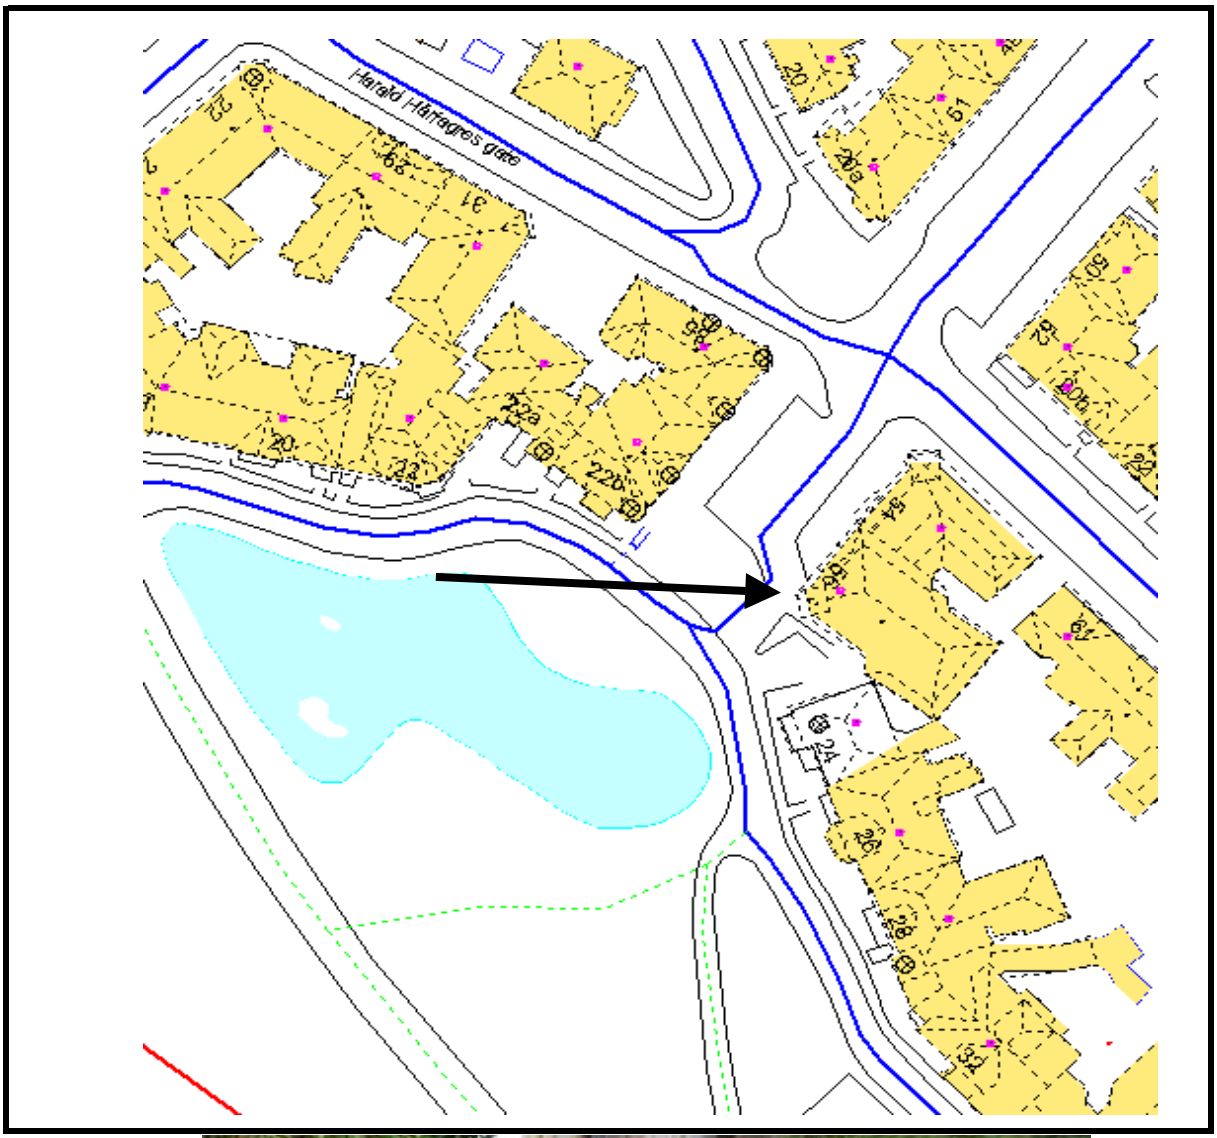
NR: SE-58 **VEG: STRØMGATEN**