STRØKASSER
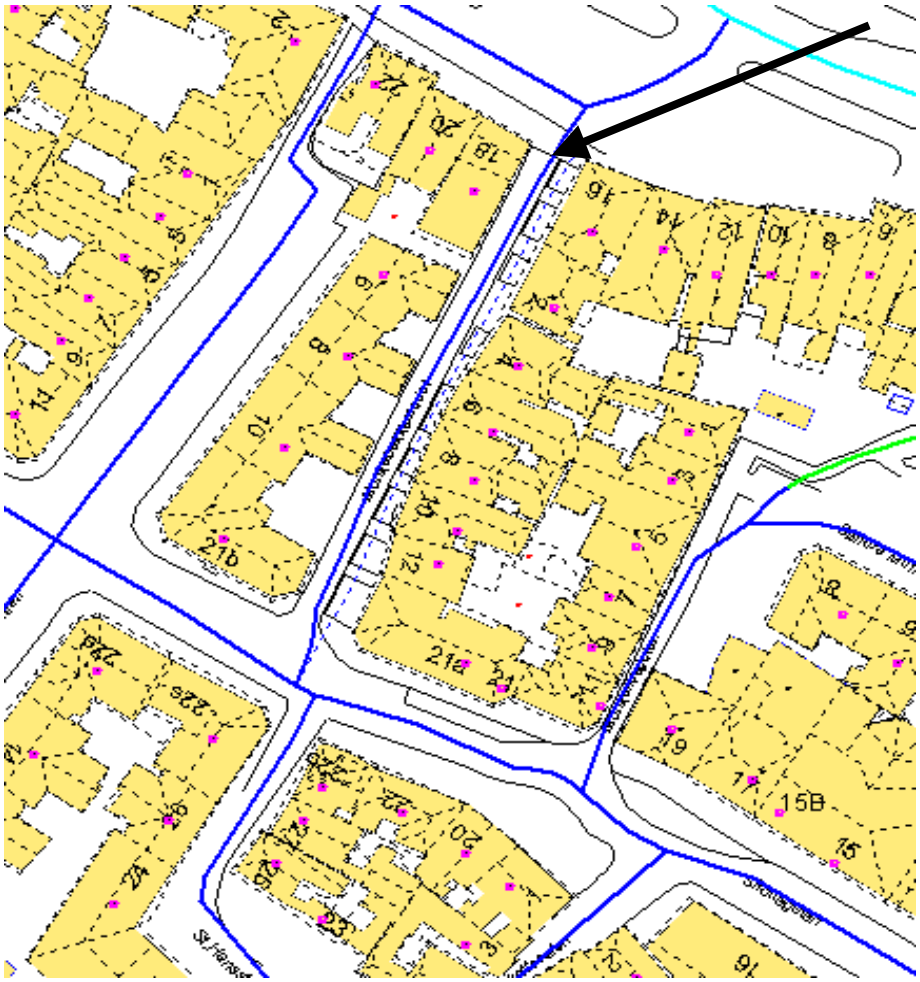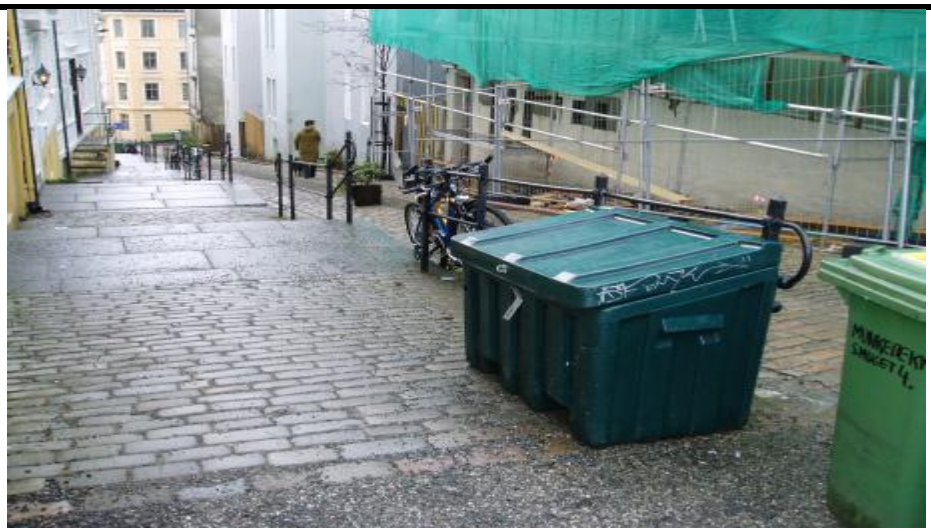
NR: SE-87 **VEG: MUNKEBEKKSMAUET**