STRØKASSER
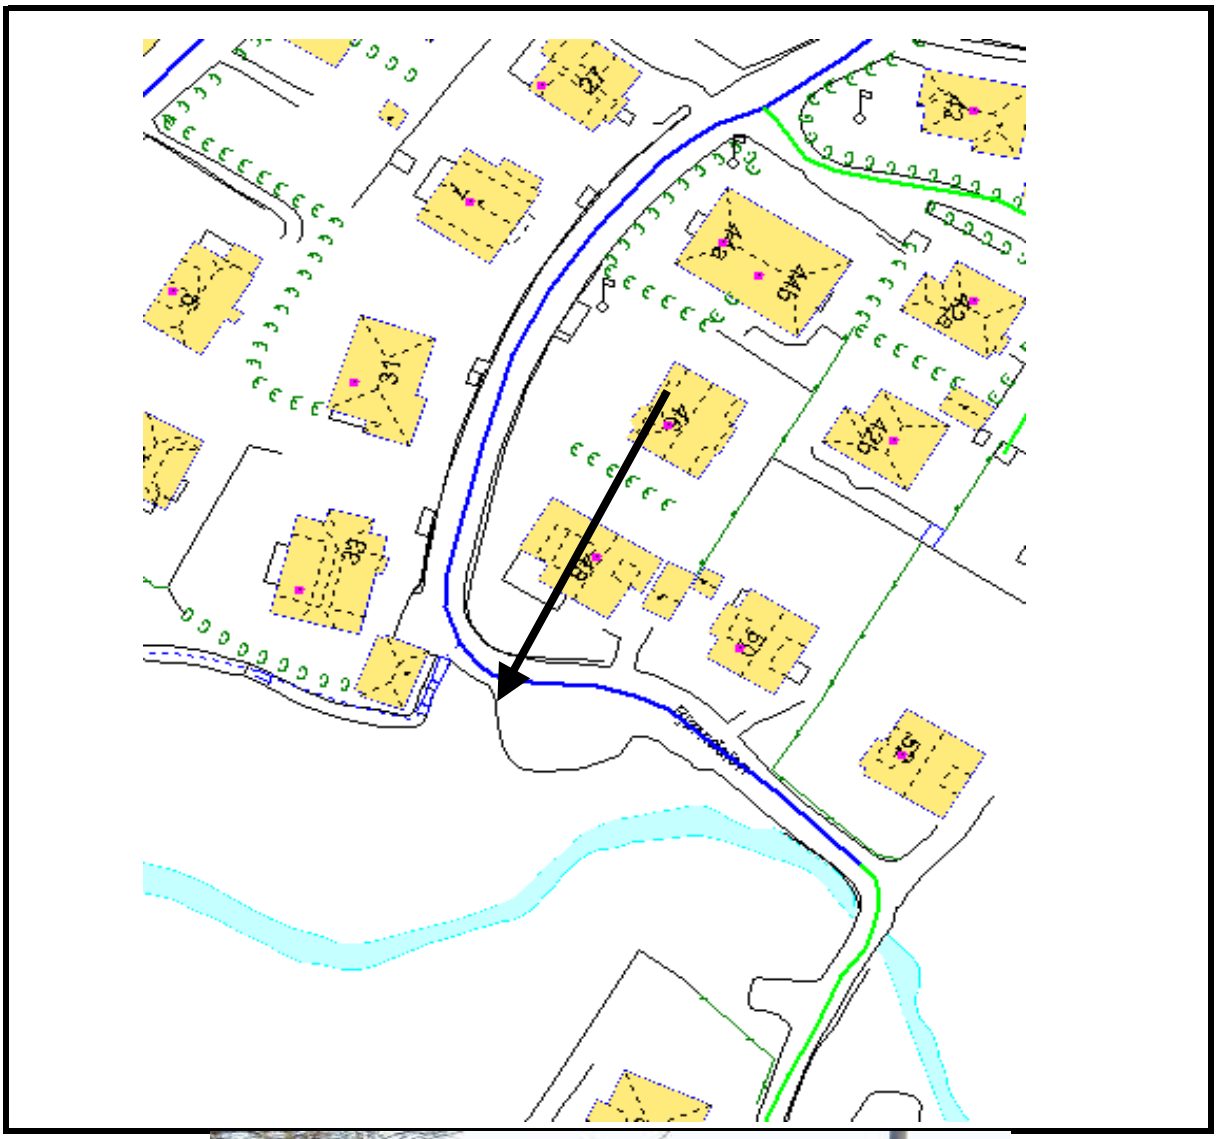
NR: SE-06 **VEG: BJØRNDALEN 48**