STRØKASSER
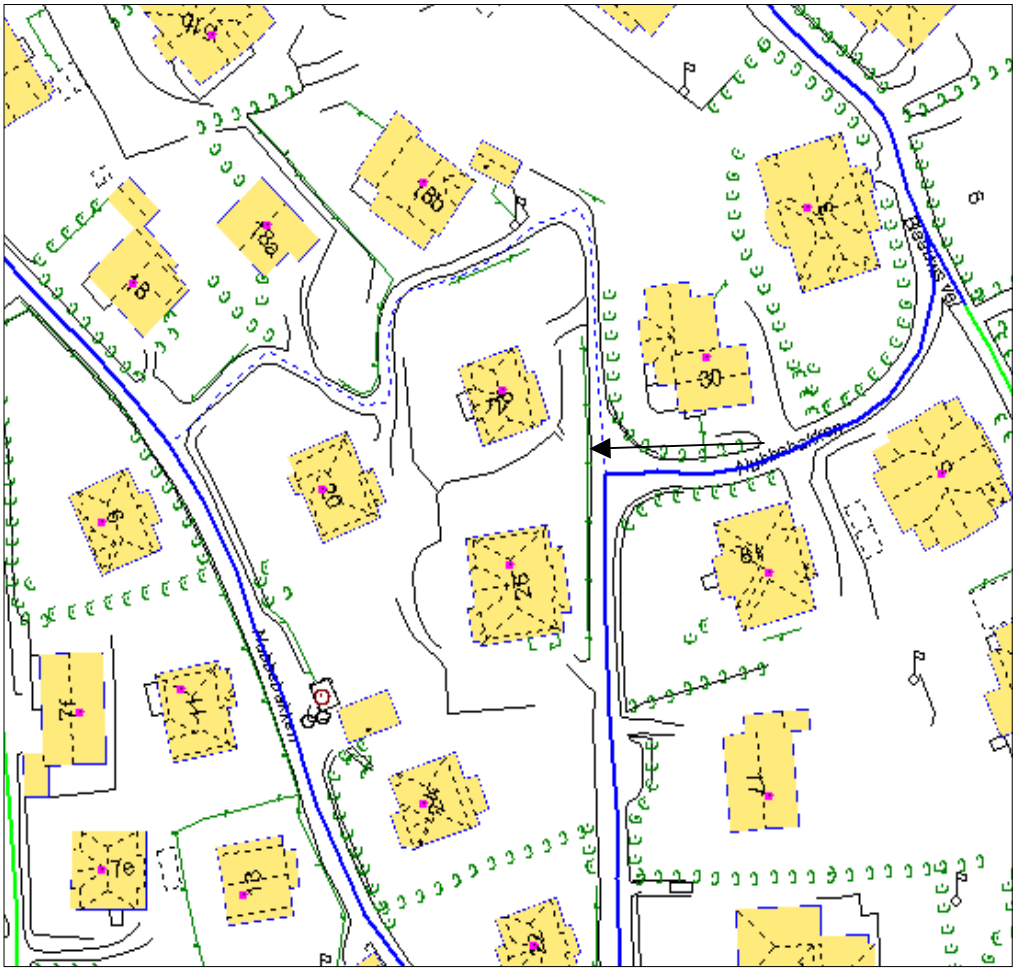
NR: SE-53 **VEG: NUBBEBAKKEN**