STRØKASSER
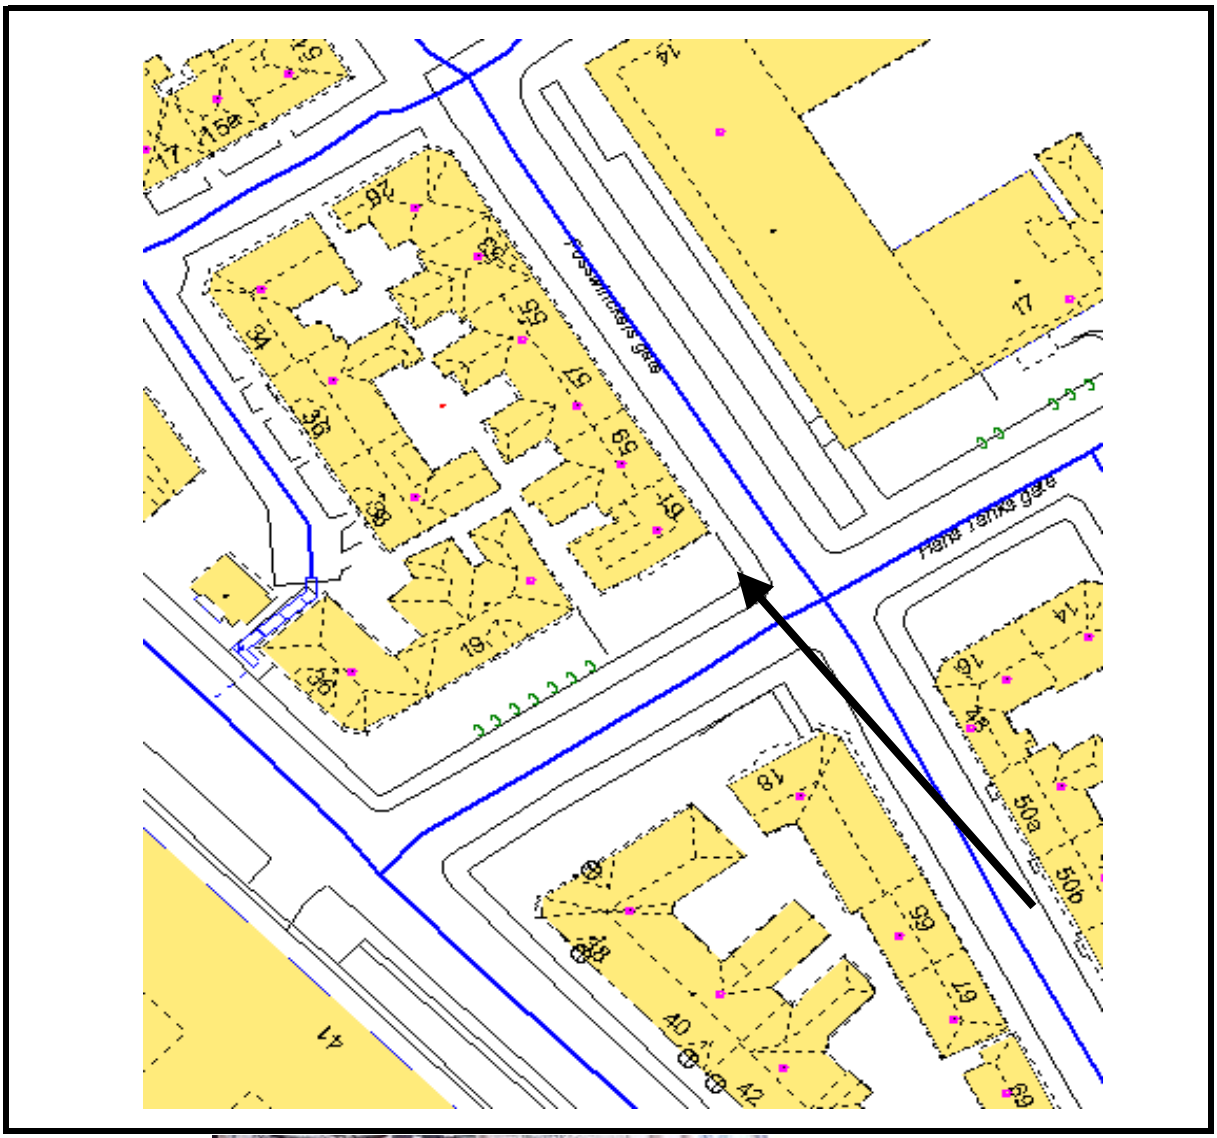
NR: SE-25 **VEG: FOSSWINKELS GATE**