STRØKASSER
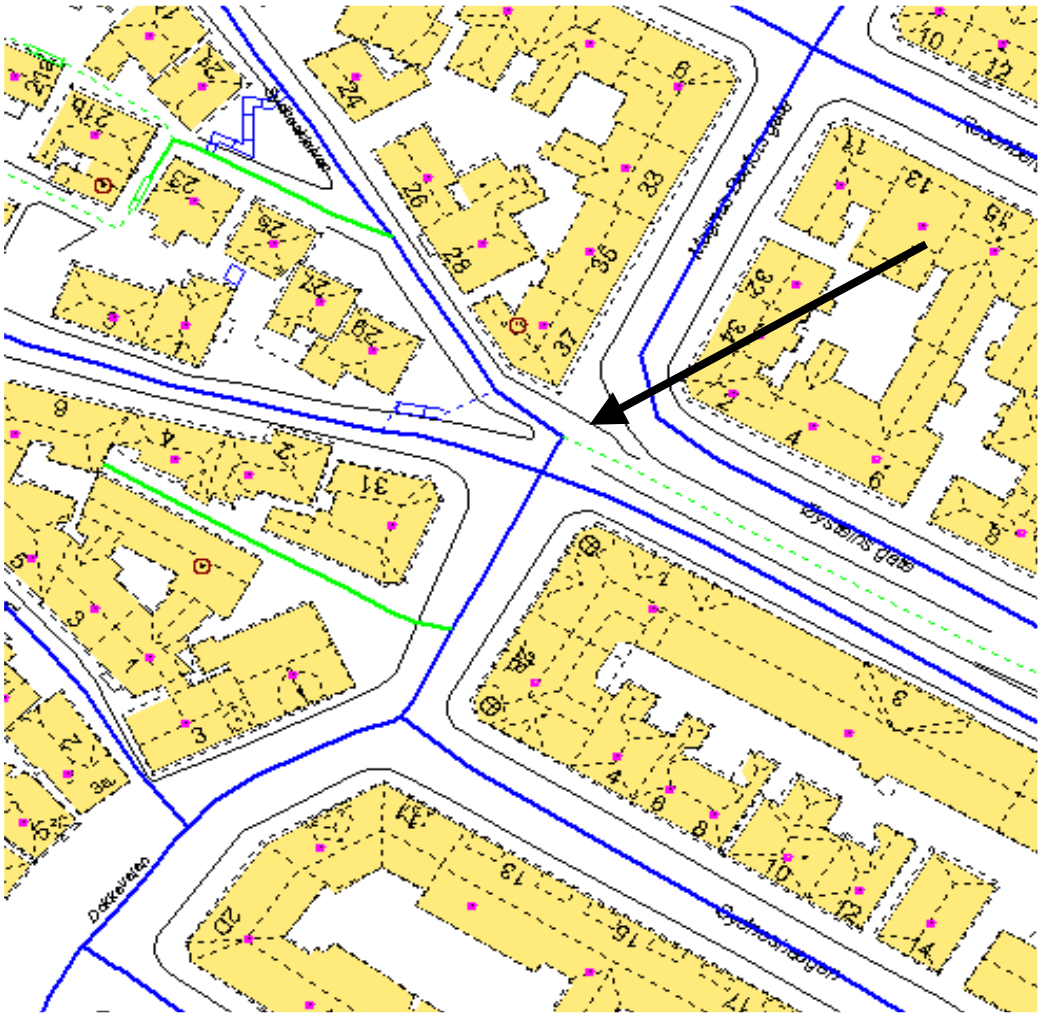
NR: SE-76 **VEG: SYDNESKLEIVEN**