STRØKASSER
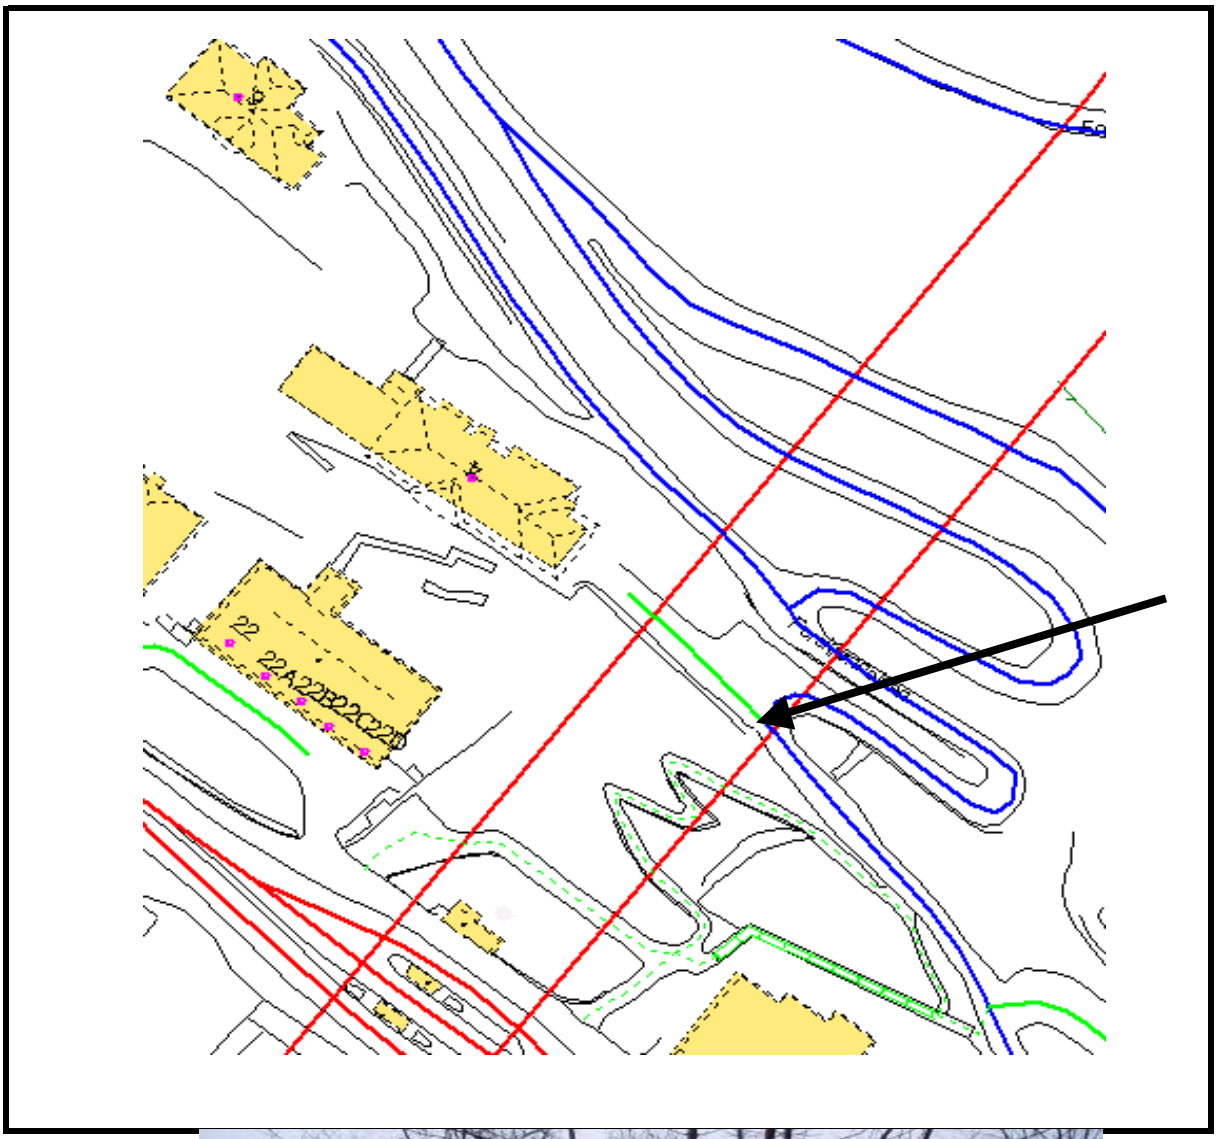
NR: SE-24 **VEG: FORSKJØNNELSEN**