STRØKASSER
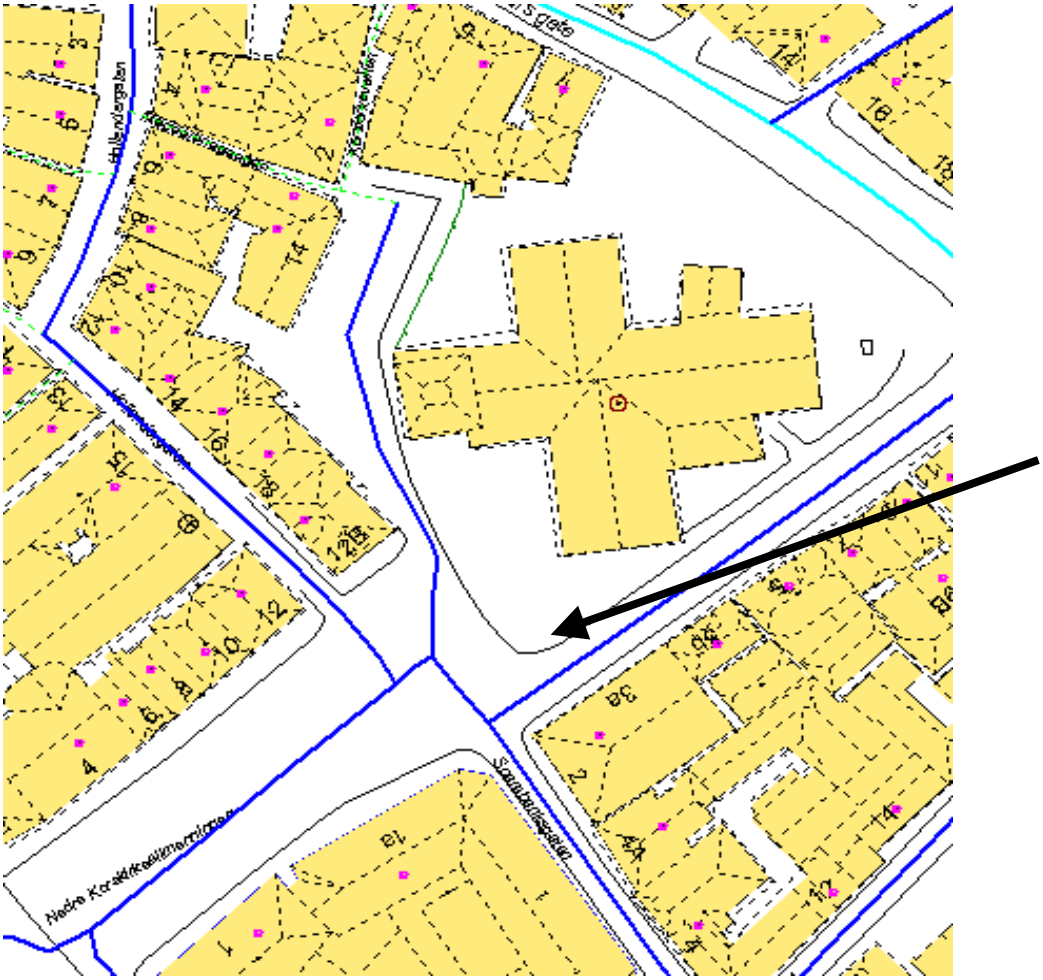
NR: SE-51 **VEG: NEDRE KORSKIRKEALMENNING**