STRØKASSER
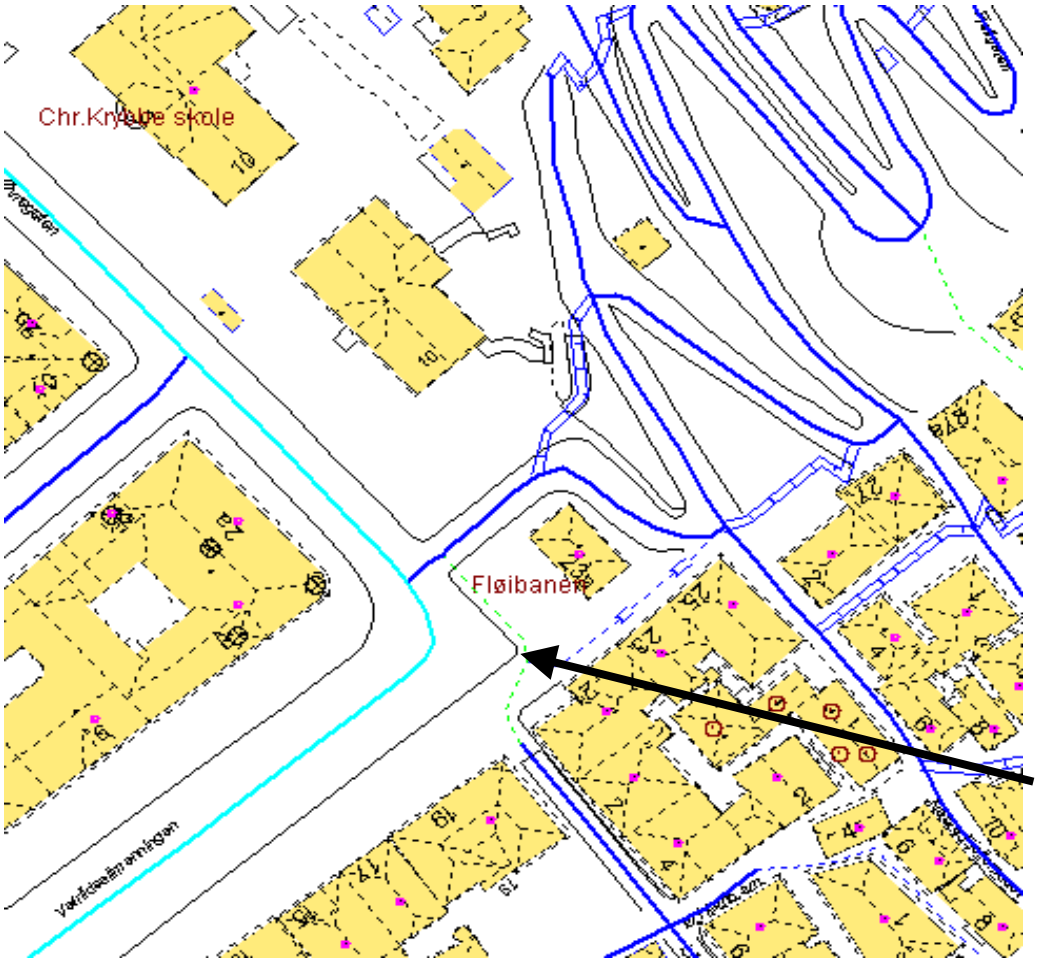
NR: SE-81 **VEG: VETRILIDSALMENNINGEN 21**