STRØKASSER
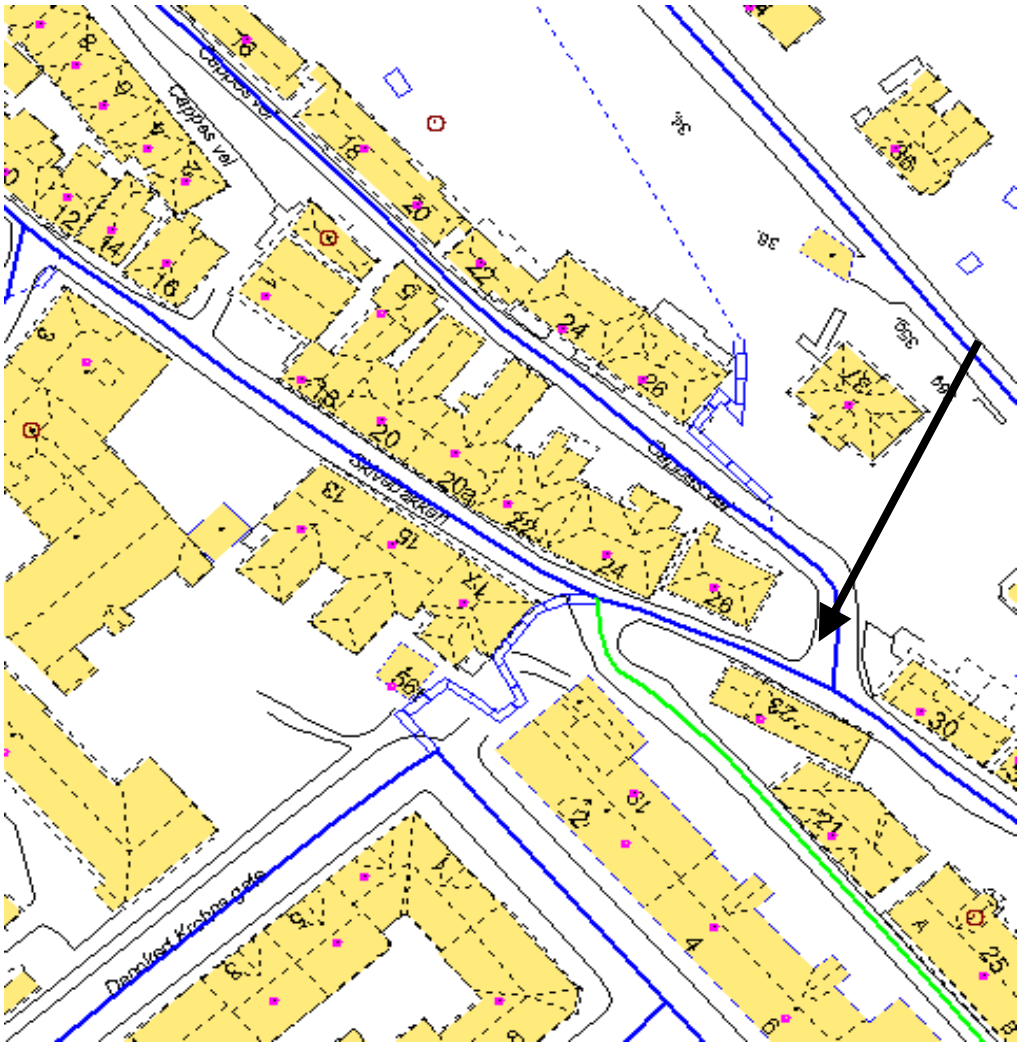
NR: SE-64 **VEG: CAPPES VEI**