STRØKASSER
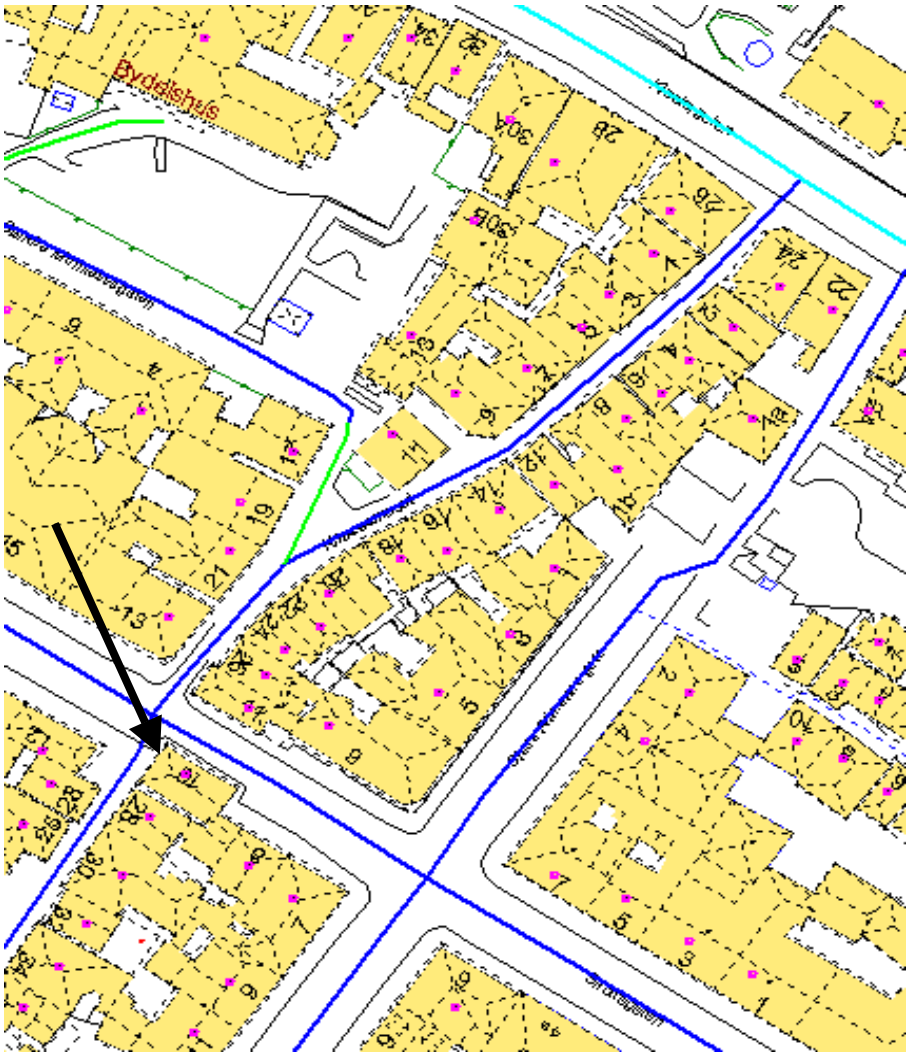
NR: SE-43 **VEG: KNØSESMAUET**