STRØKASSER
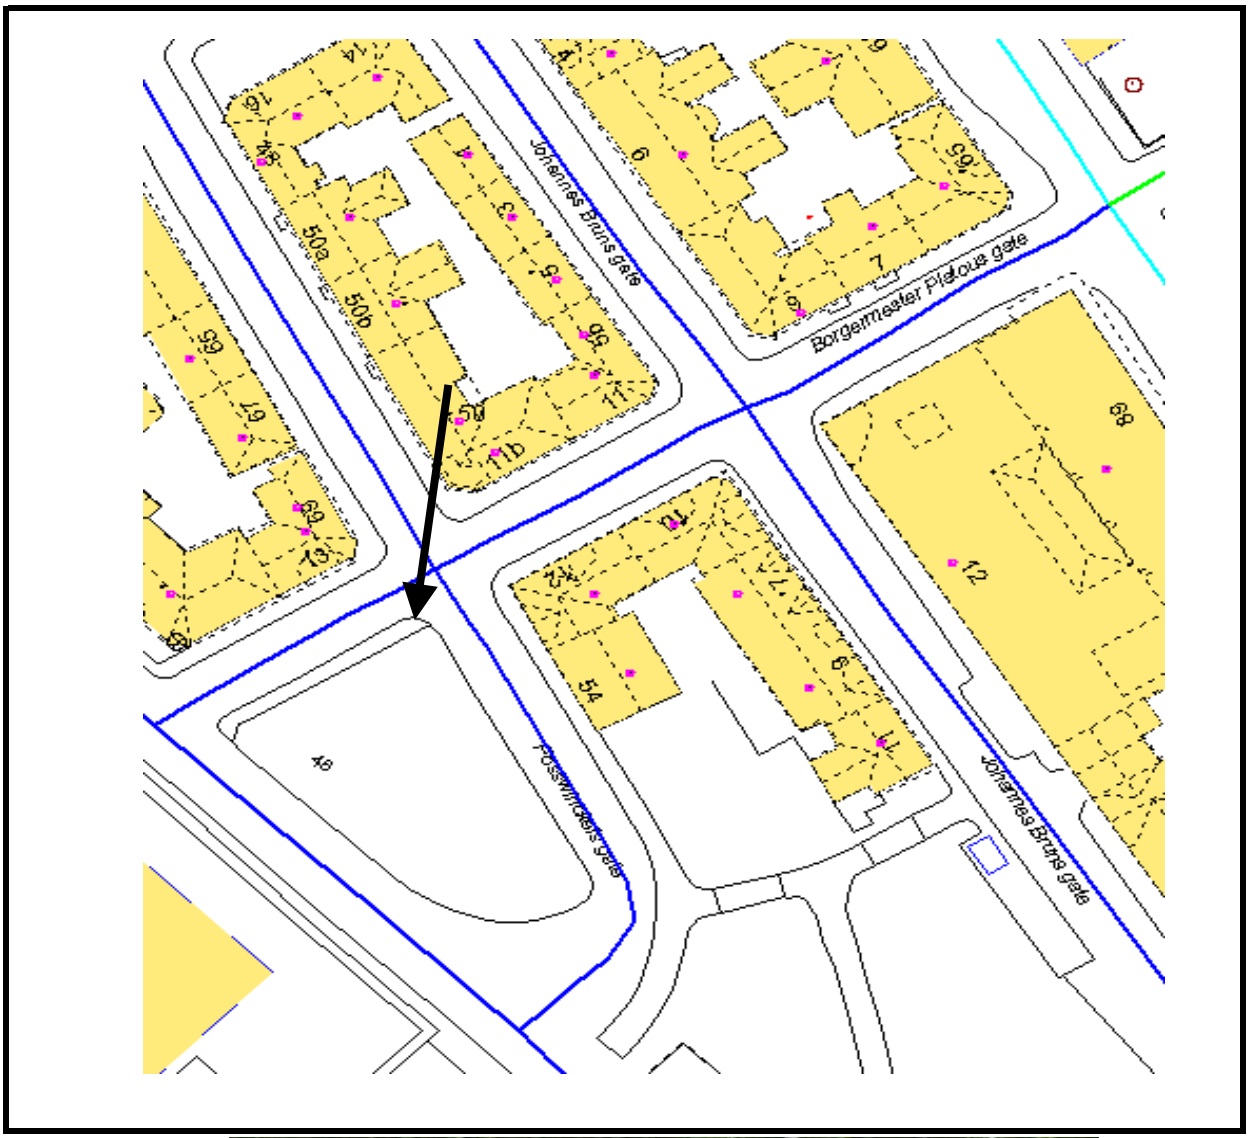
NR: SE-08 **VEG: BORGERMESTER PLATOUS GT**