STRØKASSER
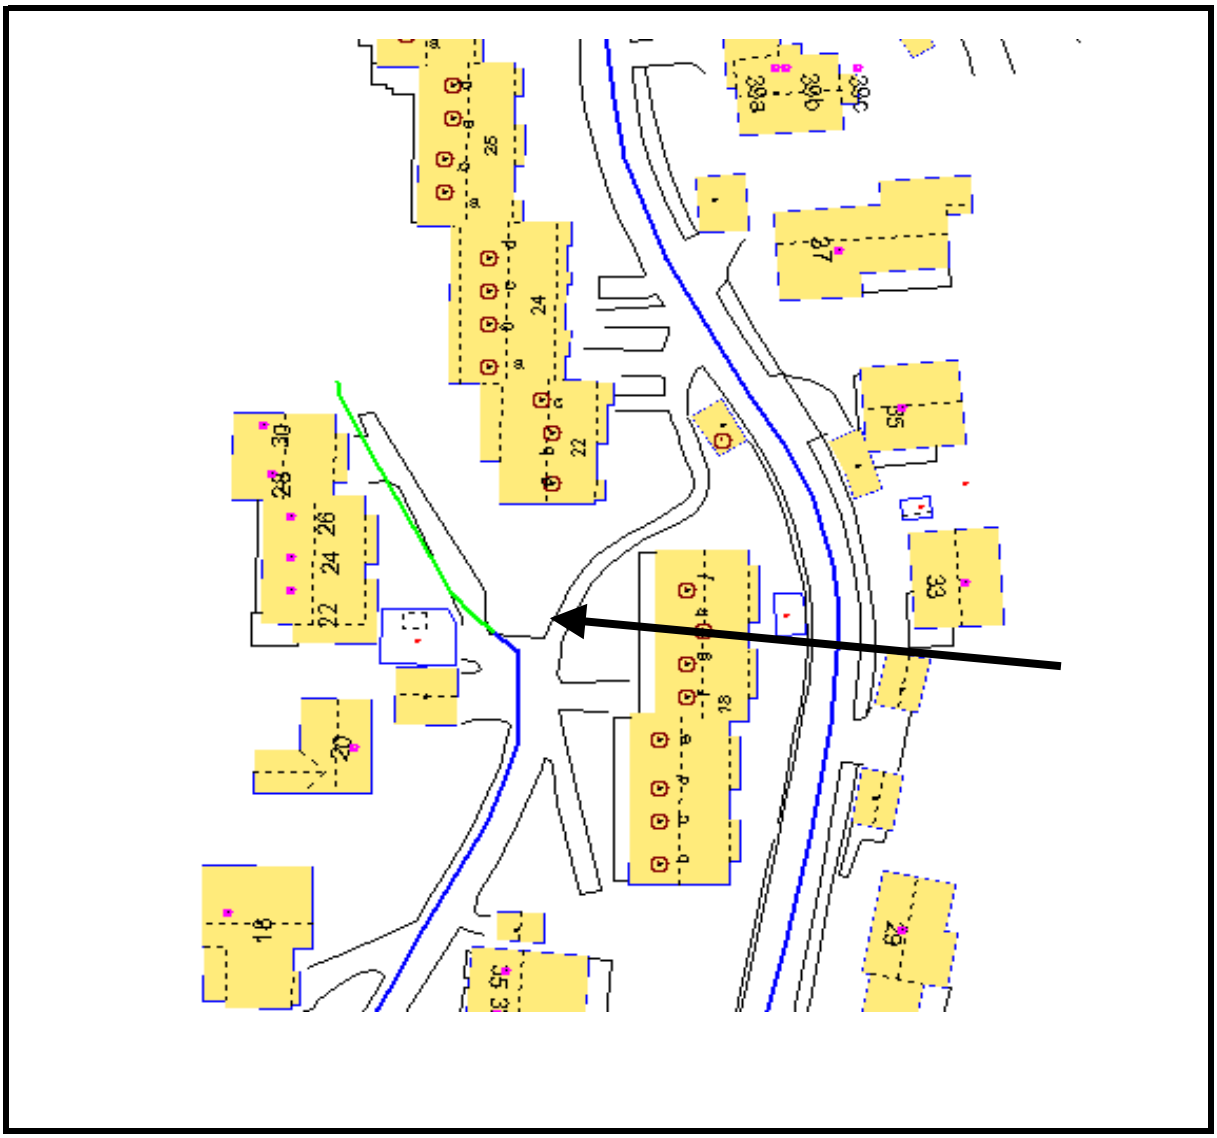
NR: SE-72 **VEG: SOFUS MADSENS VEI 22**