STRØKASSER
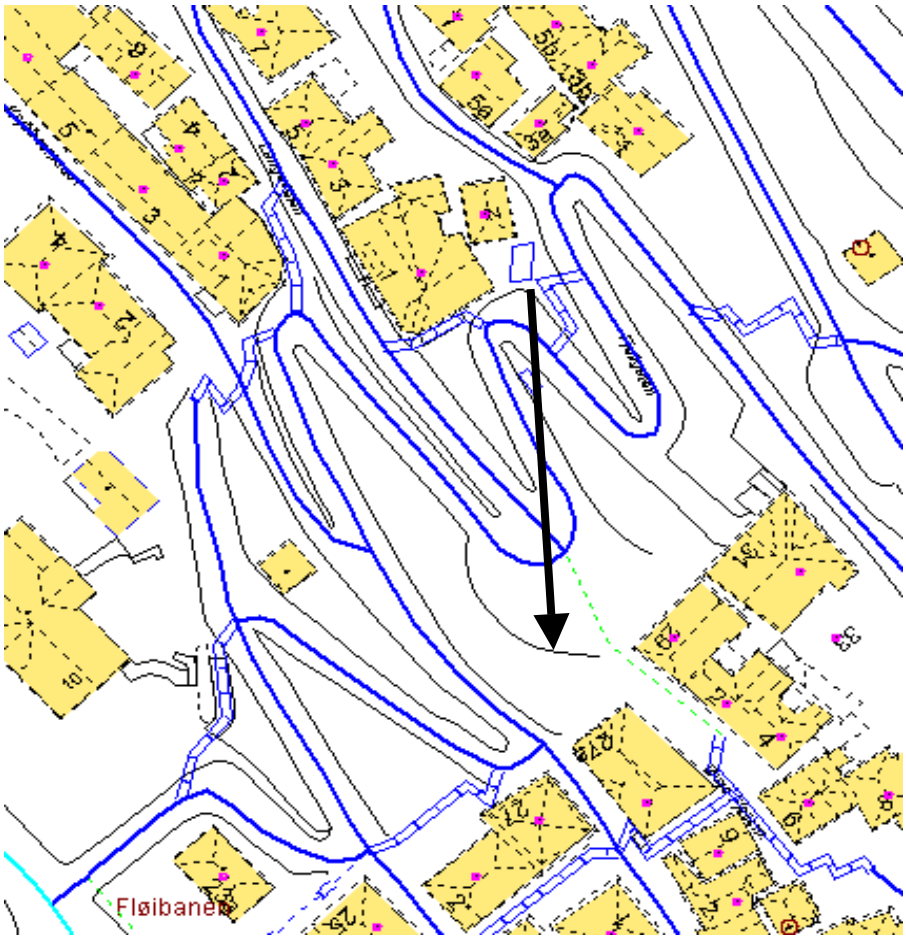
NR: SE-60 **VEG: VETRILIDSALMENNING 29**