STRØKASSER
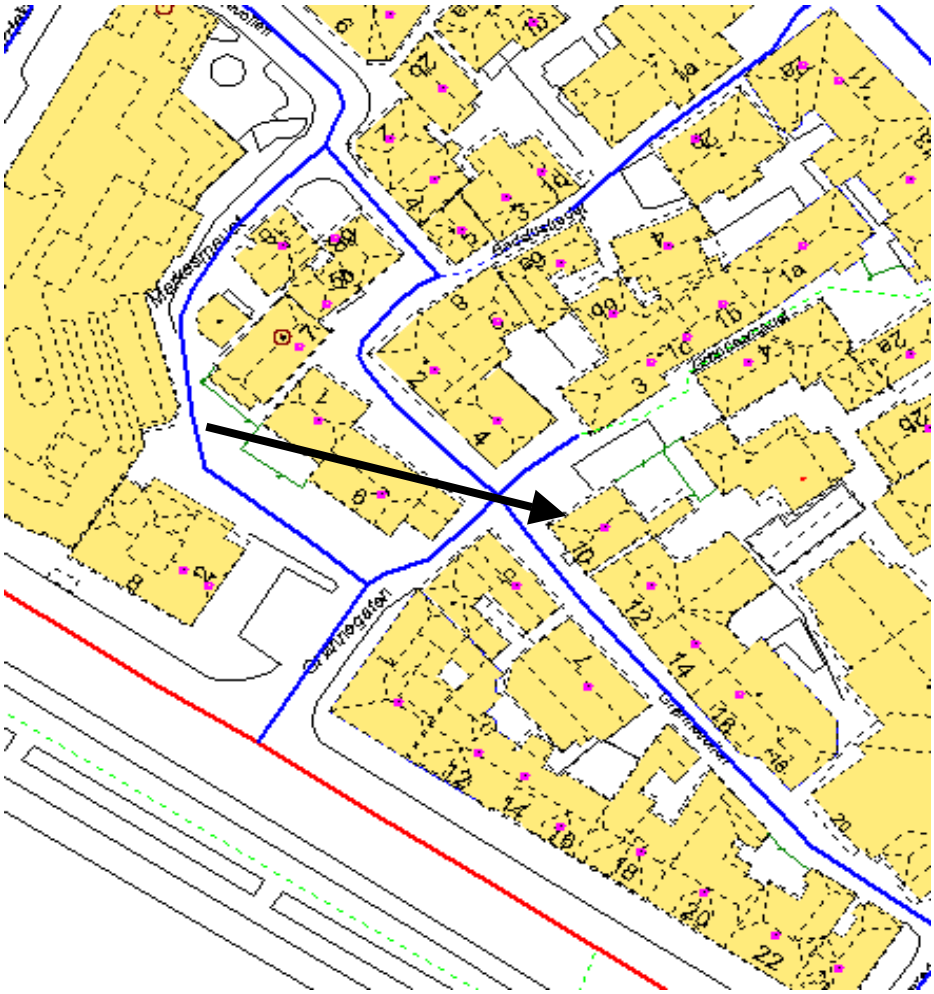
NR: SE-31 **VEG: GRØNNEVOLLEN 10**