


8 9 10 11 12 13 14 1

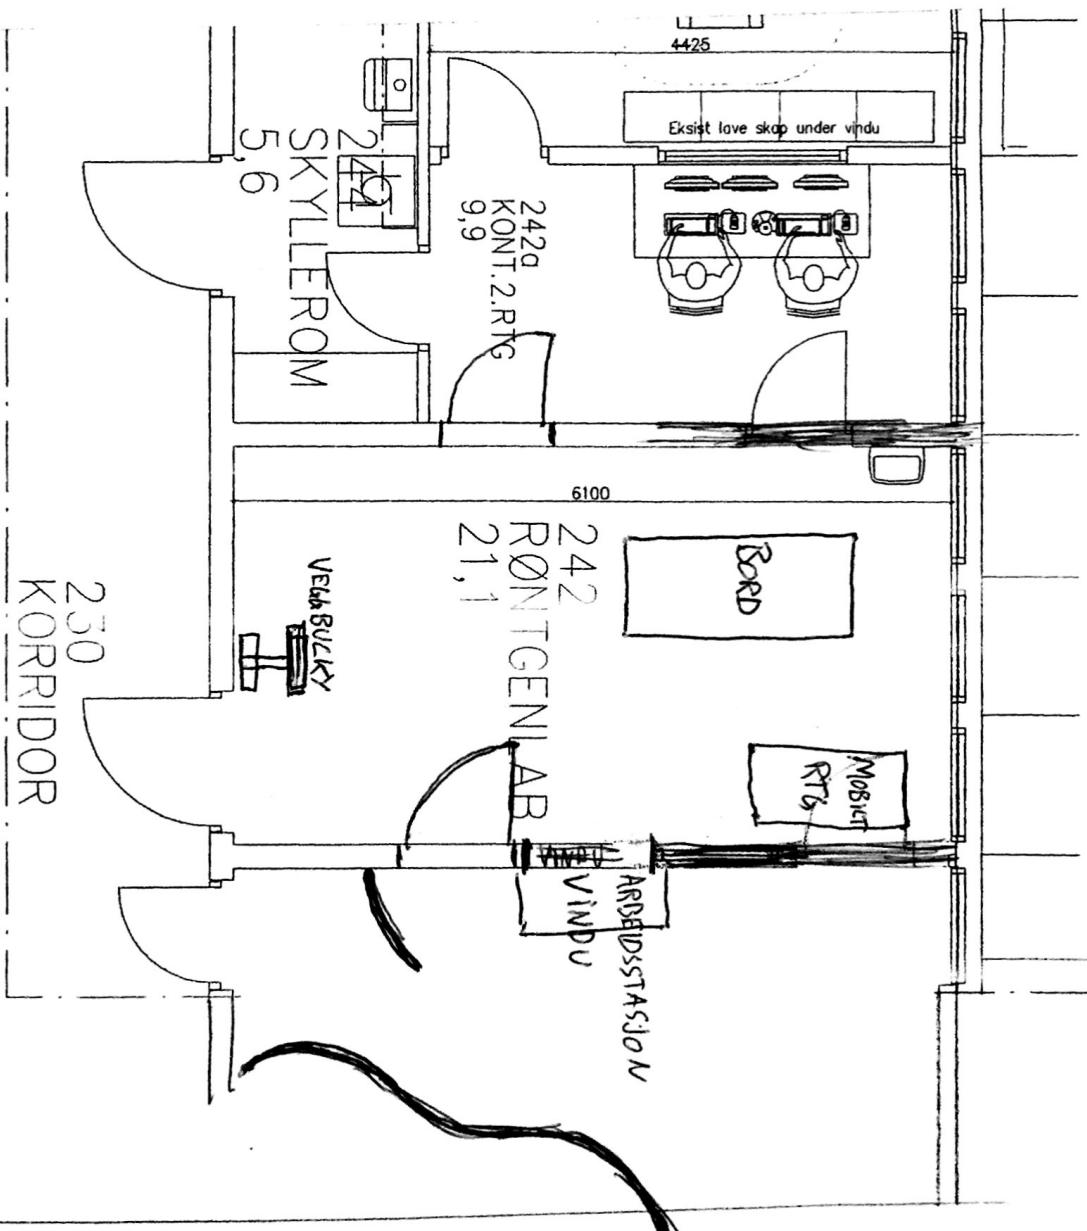

foreløbig tegning

A		REVISJON		REVISJONEN GJELDER		SIGN.	
HELSE BERGEN. Kysthospitalet i Hagavik		TEGNET AV		KONTR. AV		B.G.	
CT - LAB 2.etg. Før bygningsmessig endring		DATO		03.04.13		MALESTE K	
Bjørn Gjerde Int. ark. MNIL.		TEGN. N ^o		1:50/A3		REV	
Sak 868 000		REV					
Conrad Mohrs vei 23, P.B. 6134, 5892 Bergen. Tlf 55270325 mob. 92817416							