



1 2 3 · 4 5 6 7 8 9 10 11 12 13 14

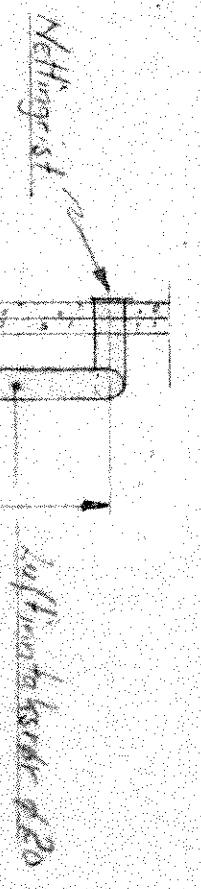

Smt H-B-H

Smt H-B-B

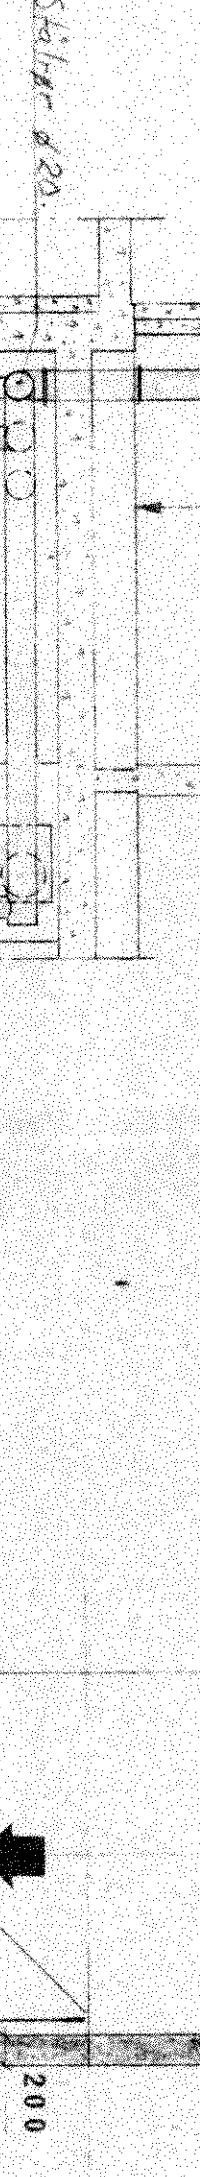

Smt H-B-B

Ny avtekskanal

tiltak til aggregat

OMKL. JENTER

024

VINDFANG

001

TORK

021

DUSJ JENTER

022

OMKL. JENTER

016

BADSTU JENTER

023

BARBOT GANG

004

OMKL. GUTTER

012

DUST GUTTER

003

SCUSE

004

TRAPPERDM

005

TRAPPE

006

OMKL. GUTTER

007

TRAPPE

008

TRAPPE

