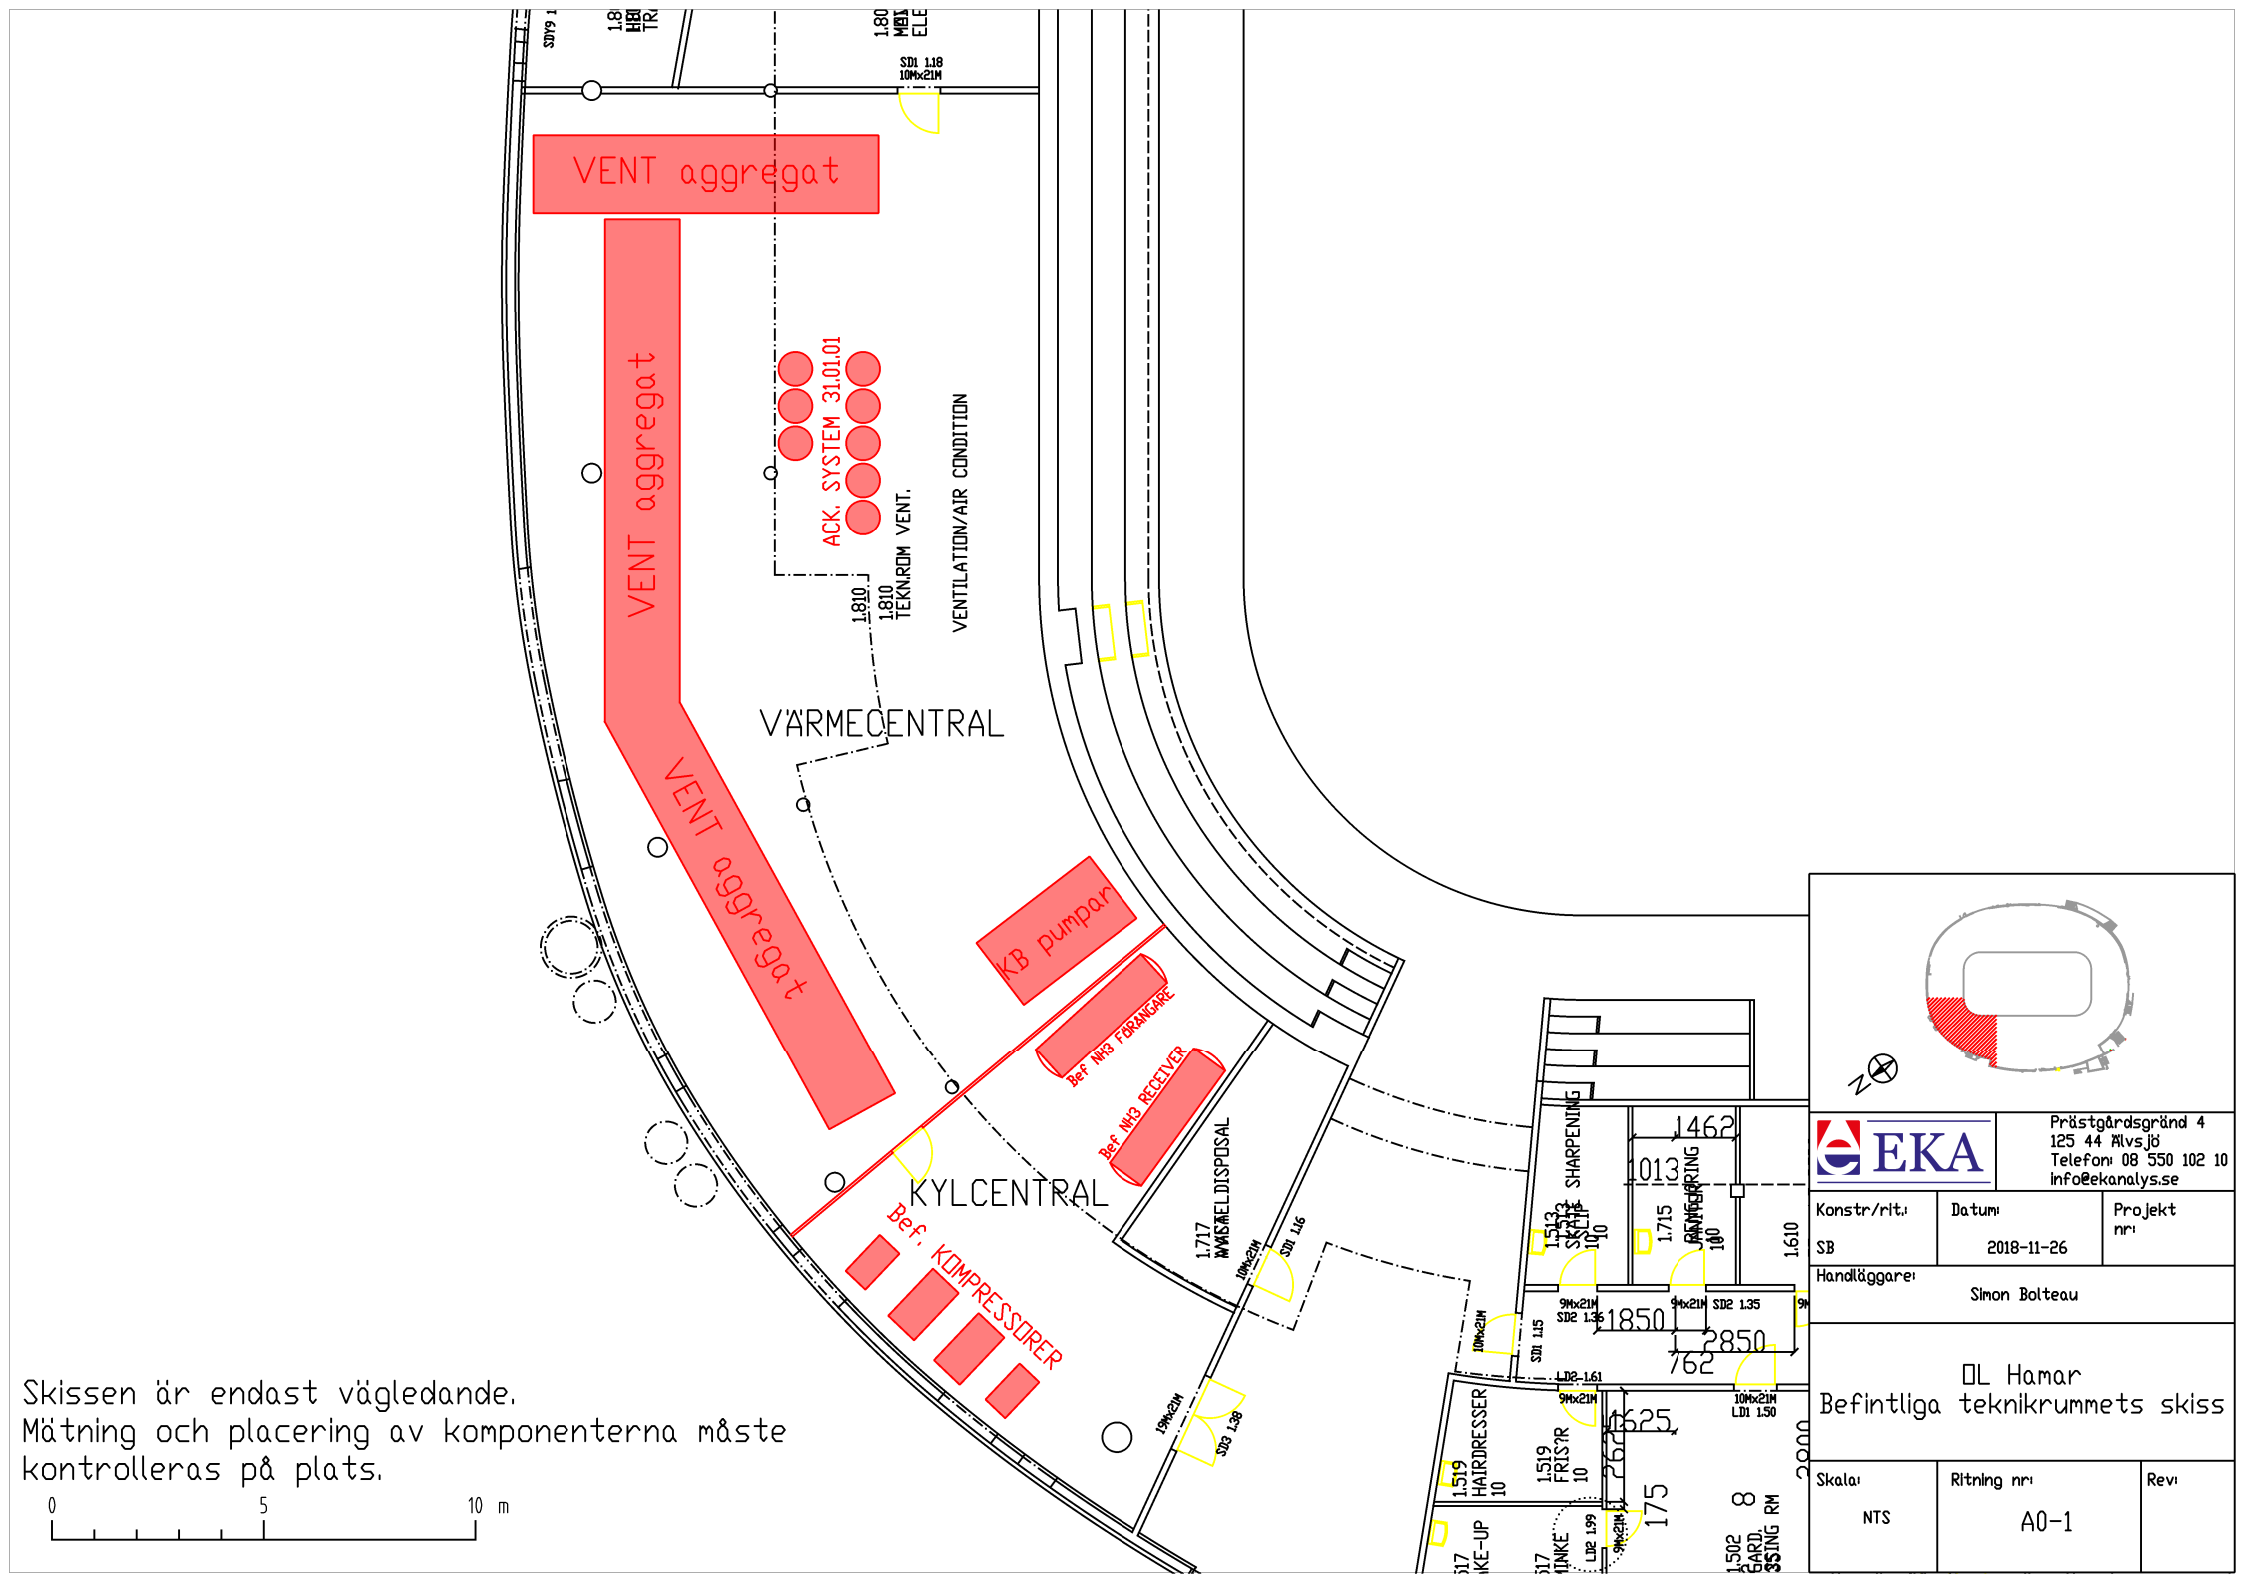

Skissen är endast vägledande.
Mätning och placering av komponenterna måste kontrolleras på plats.

EKA
Prästgårdsgränd 4
125 44 Älvsjö
Telefon: 08 550 102 10
info@ekanalys.se

Konstr/rit.:	Datum:	Projekt nr:
SB	2018-11-26	

Handläggare: Simon Bolteau

OL Hamar
Befintliga teknikrummets skiss

Skala:	Ritning nr:	Rev:
NTS	A0-1	