


VVX - LX01	PRIMER	SEKUNDE
VEKSE	3,19 l/s	4,15 l/s
HASTIGHET	30 MPa	30 MPa
TRYKTFALL	50°C/35°C	48°C/33°C
TEMPERATUR		

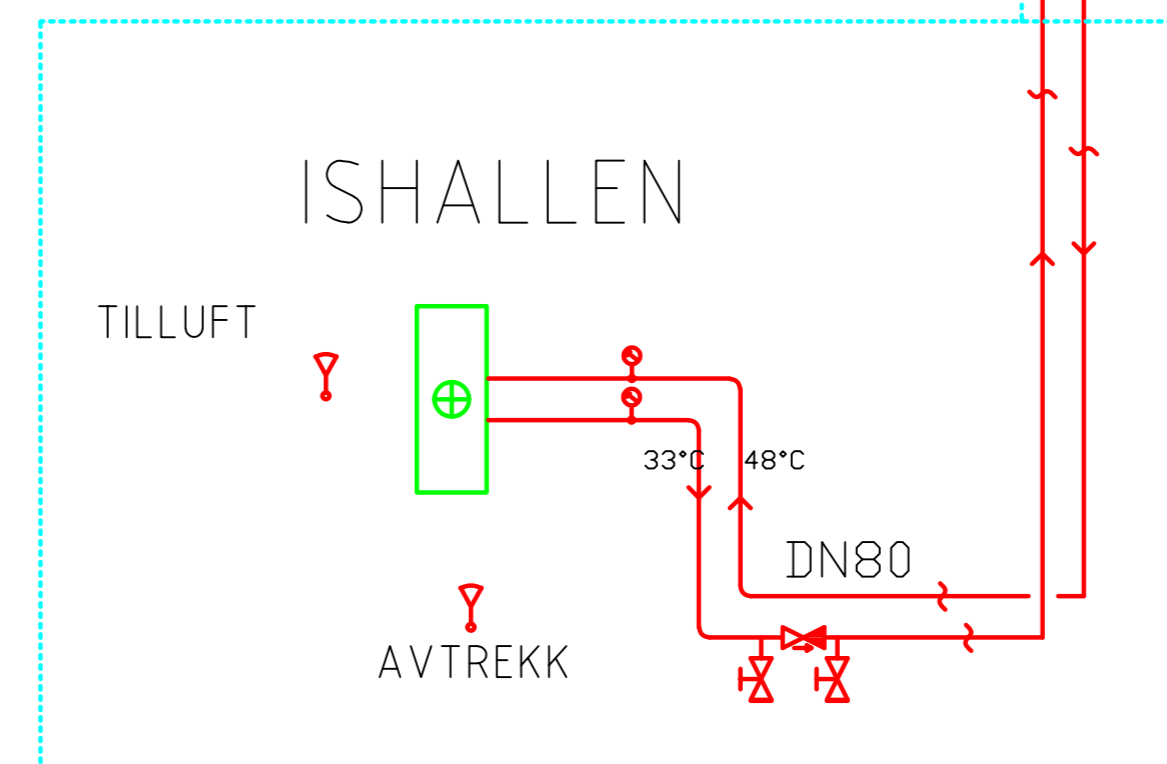

VARMEBATTERI PÅ 200kW, LEVERES AV VENTILASJONSRENTREPRENØREN. MAX TRYKTFALL OVER BATTERIET ER 37,3 kPa. ΔT 15°C VANN/GLYKOL ΔT 10°C LUFT TILLUFTSTEMPERATUR 15°C

SYMBOLER

- PUMPE
- MOTORSTYRT TREVEISVENTIL
- MAGNETVENTIL
- STENGEVENTIL
- REGULERINGSVENTIL
- SIKKERHETSVENTIL
- TILBAKESLAGSVENTIL
- TEMPERATURFLER
- MANDMETER
- TERMOMETER
- ENERGIMØLER
- VANNMØLER
- BLANDEVENTIL
- VIFTE
- FILTER
- VARMEBATTERI
- KJØLBATTERI
- MOTORSTYRT SPJELD

01	Ant.	Beskrivelse	Date	Sign.	Godk.
01		DIGITALISERT TEGN P.01 MED TILFØYSELER 2010 - 2011	18.01.12	LR	KLR
Rev.		Beskrivelse			

DIGITALISERING AV TEGNING OG ENDRINGER 2010-2012
AALERUD AS
 RÅDGIVENDE INGENIØRER

Hamar OL Amfi
 Eksamar OL Anlegg A.S.
 Denne tegning er byggherrens eiendom og kan ikke
 brukes utenfor fortløp av den enkelte saks behandling
 når bestilt.

Martin M Bakken
 Entreprenørførelser

hogen & haugan VENTILASJON **GRØNER VVS AS**

Prosjekt nr.	Kontr. nr.	Målestokk	
FLYTSKJEMA VVS-ANLEGG		Tegnet	LR
OVERSIKT		Godkjent	KLR
Tegningsnr. 13A 1 ED 7.2 HALL VVS		Dato	30.08.91
		Tegnet	V1600