


ADM.fløy

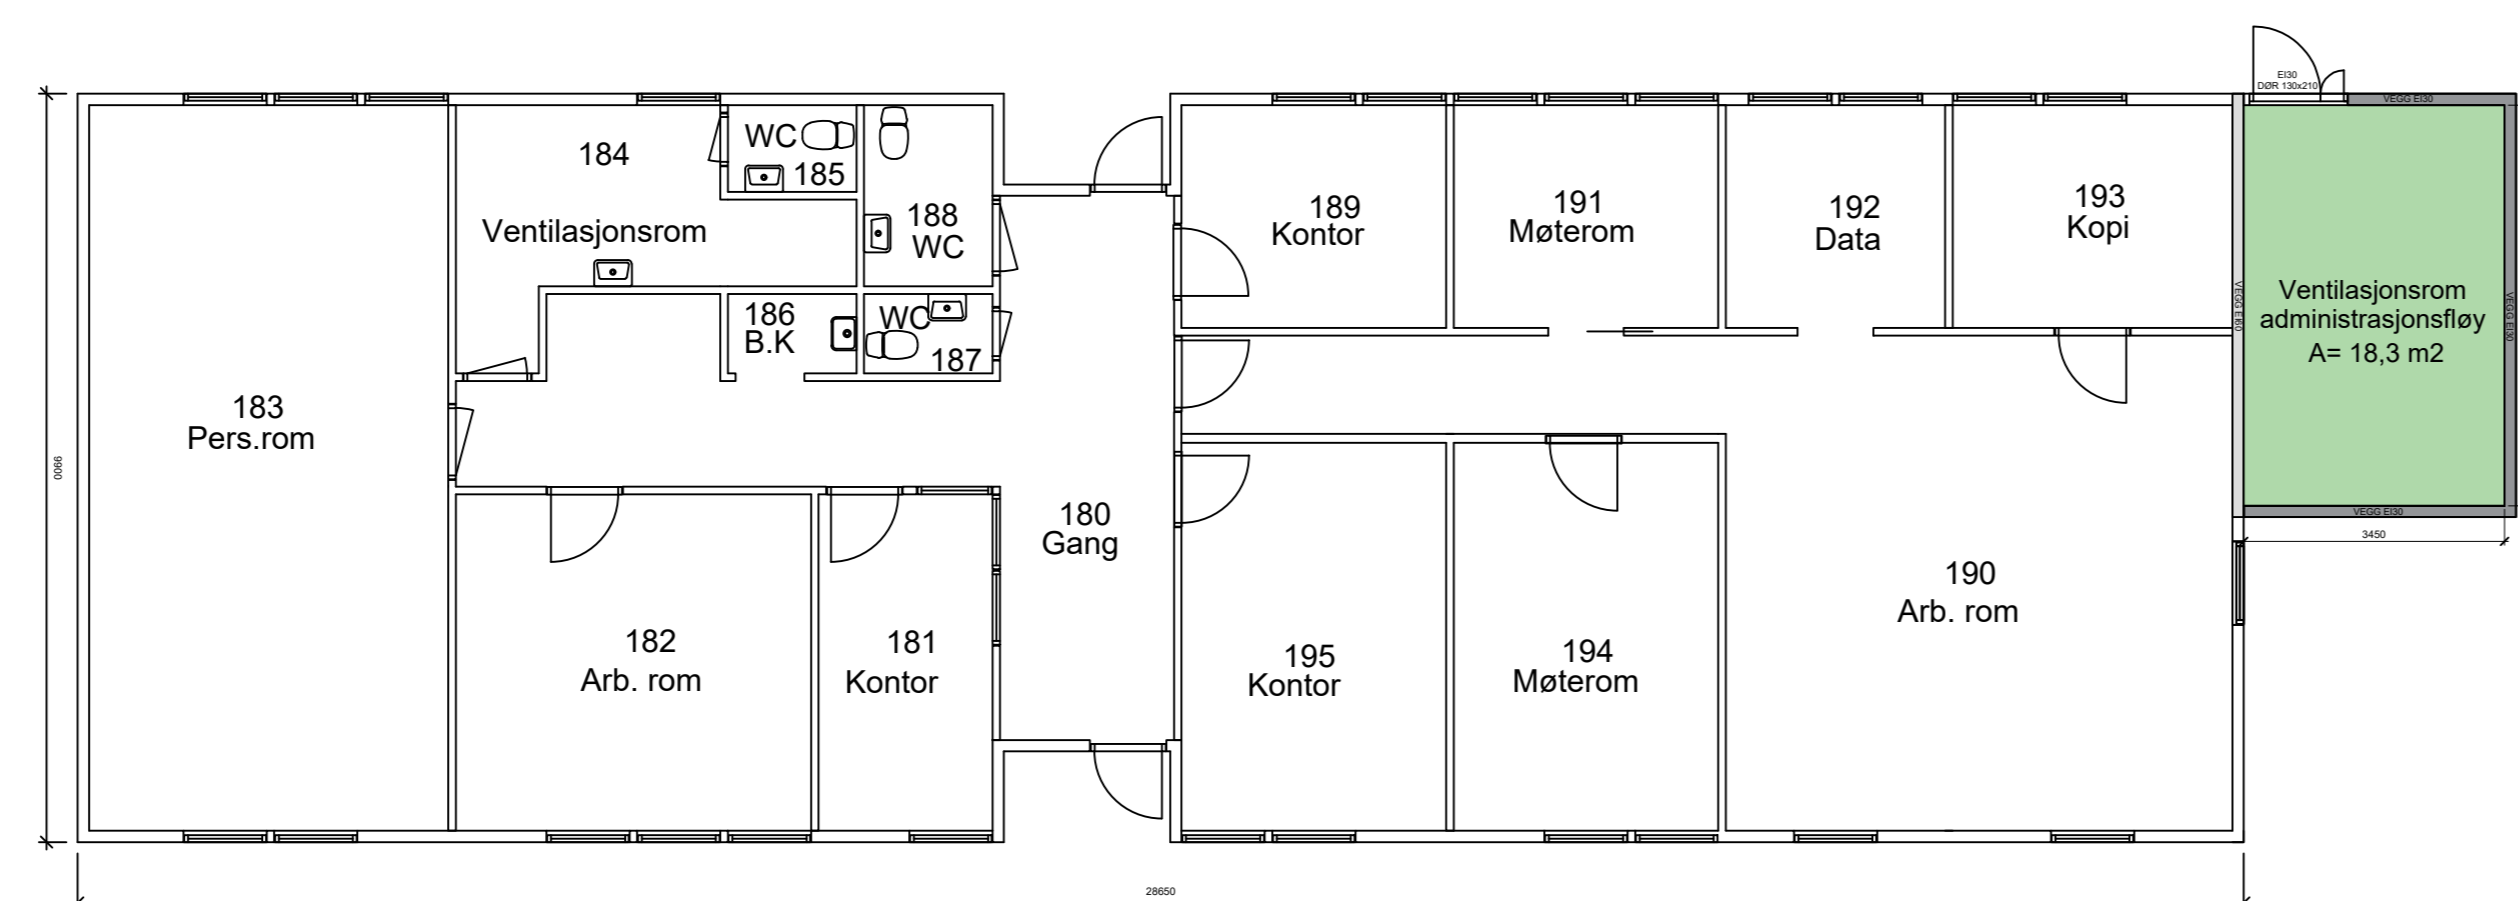

Dato	Konstr./Tegnet	Målestokk	Forslag til ventilasjonsrom for und.fløy
09.07.2013	J.Nilsen/H.Håkonsen	1.100 A0	
Dato	Revidert		Erstatning for:
17.12.2018	Marina Jensen		11.02.05
FRØY SKOLE			Erstattet av:
			09.07.2013
Plantegning ventilasjonsrom			