

2004.209.

~~P.7155~~

Hudvant
Sid: 39736

Bunn OV.
8.50

Bunn OV.
8.50

Bunn OV.
8.35

Bunn OV.
7.90

Bunn OV.
8.25

Bunn OV.
8.20

160 mtr OV

SP225
OV275
VL200

SP160
OV200
VL150

SP160
OV200
VL150

SP225
OV275
VL200


Koblet pannen


9.5m byd for kunn 31747

med Spolets stykke

Askeveien

Hovlandveien

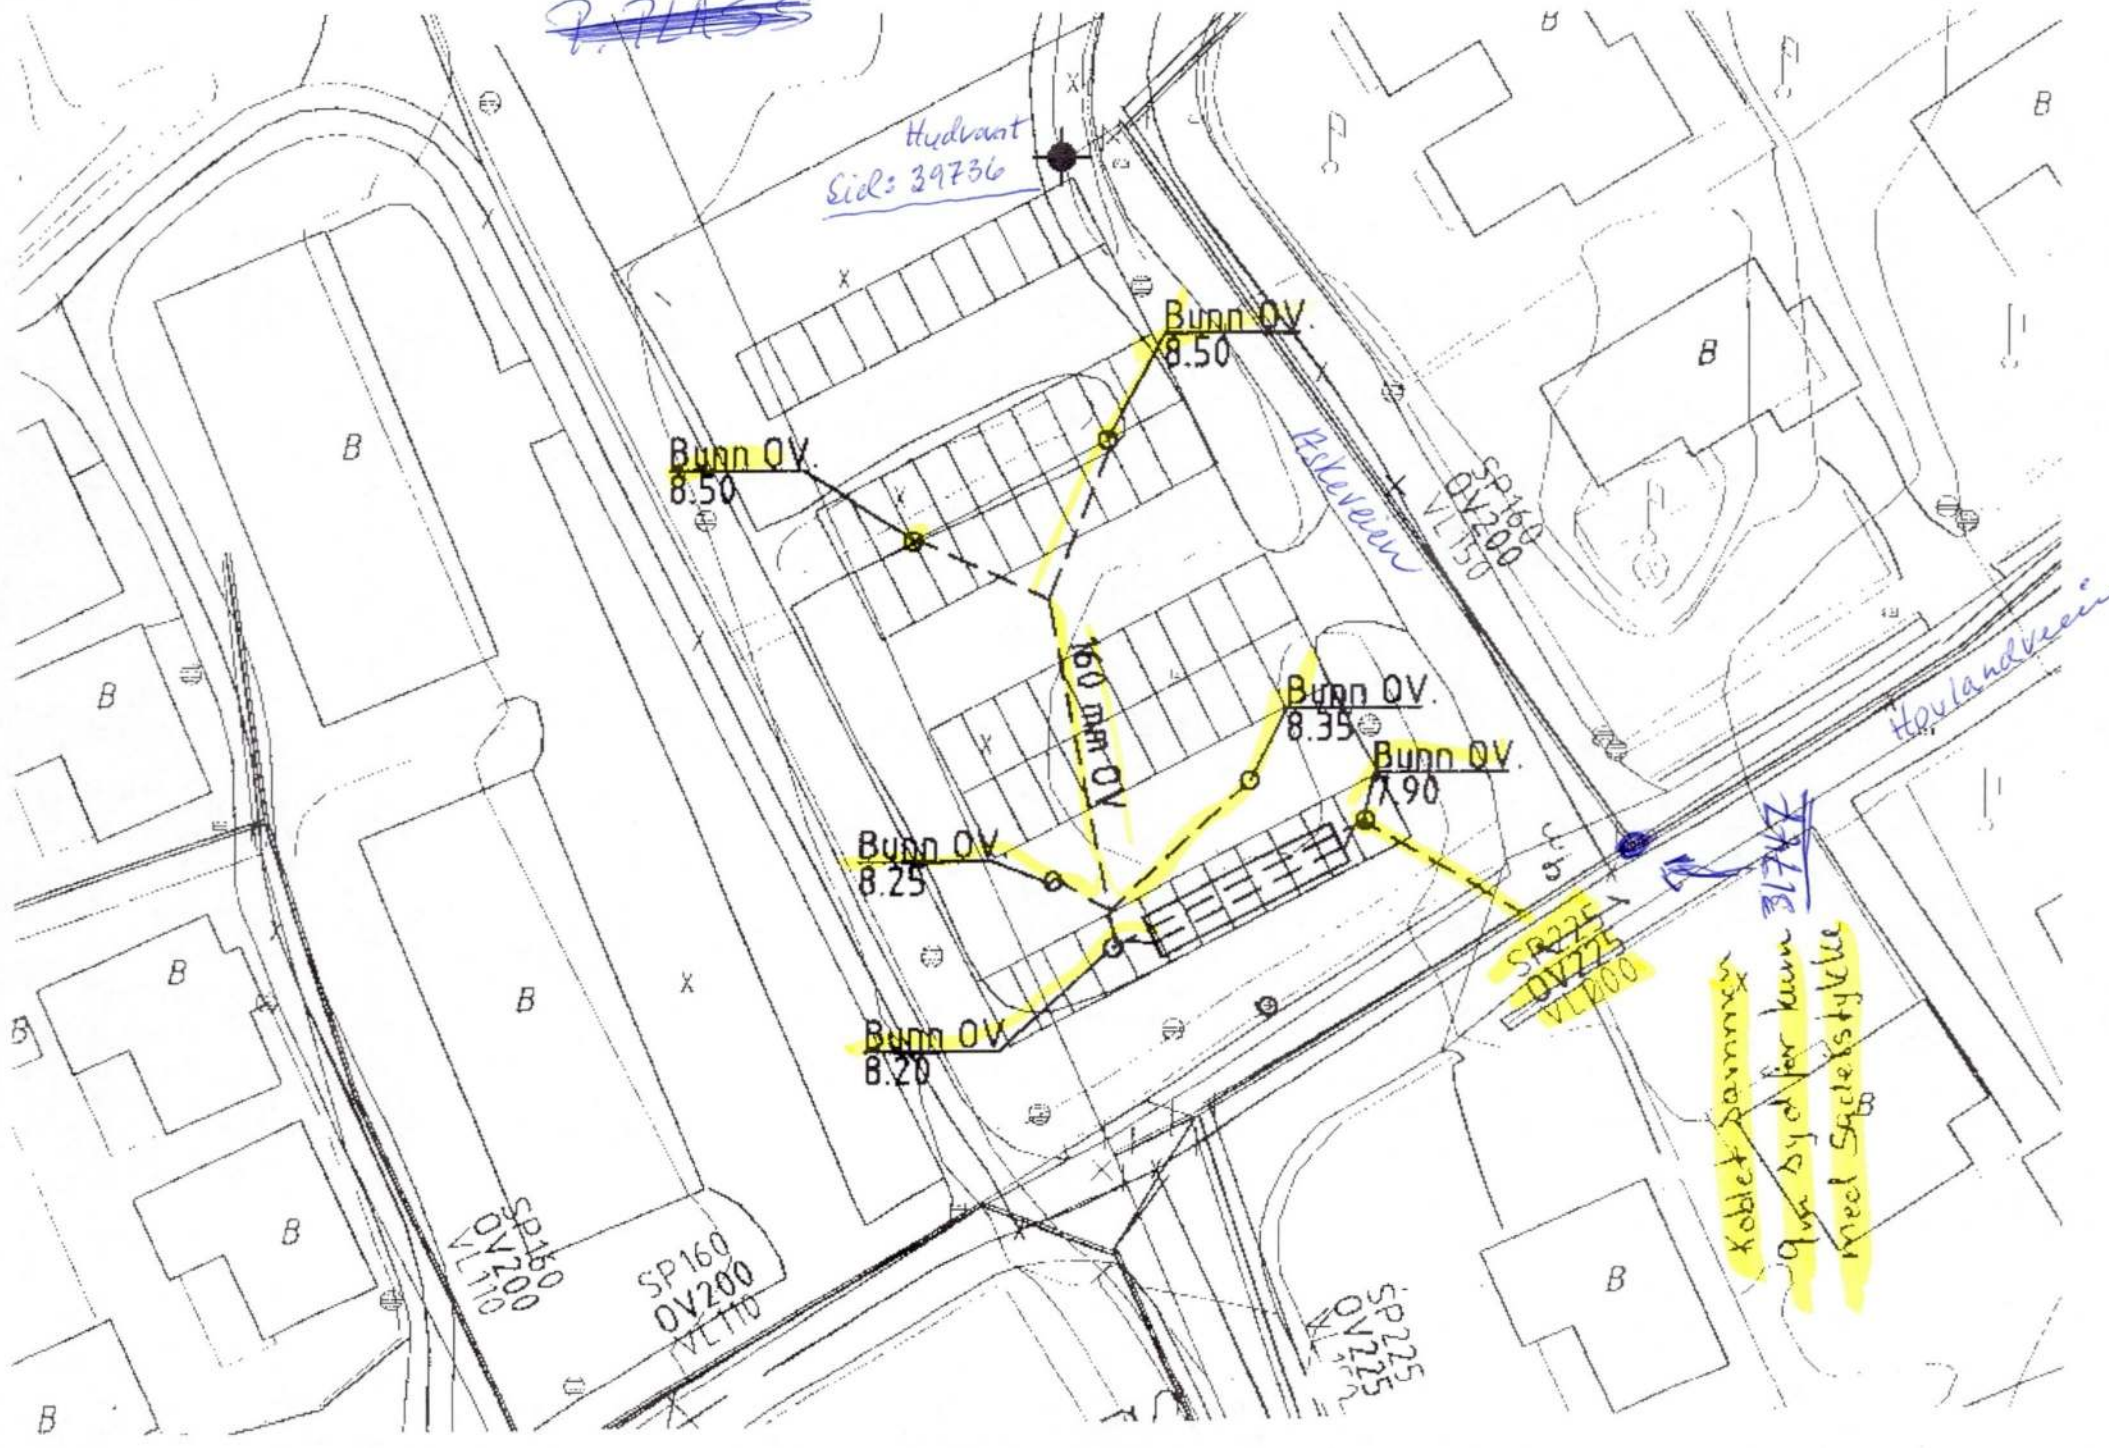

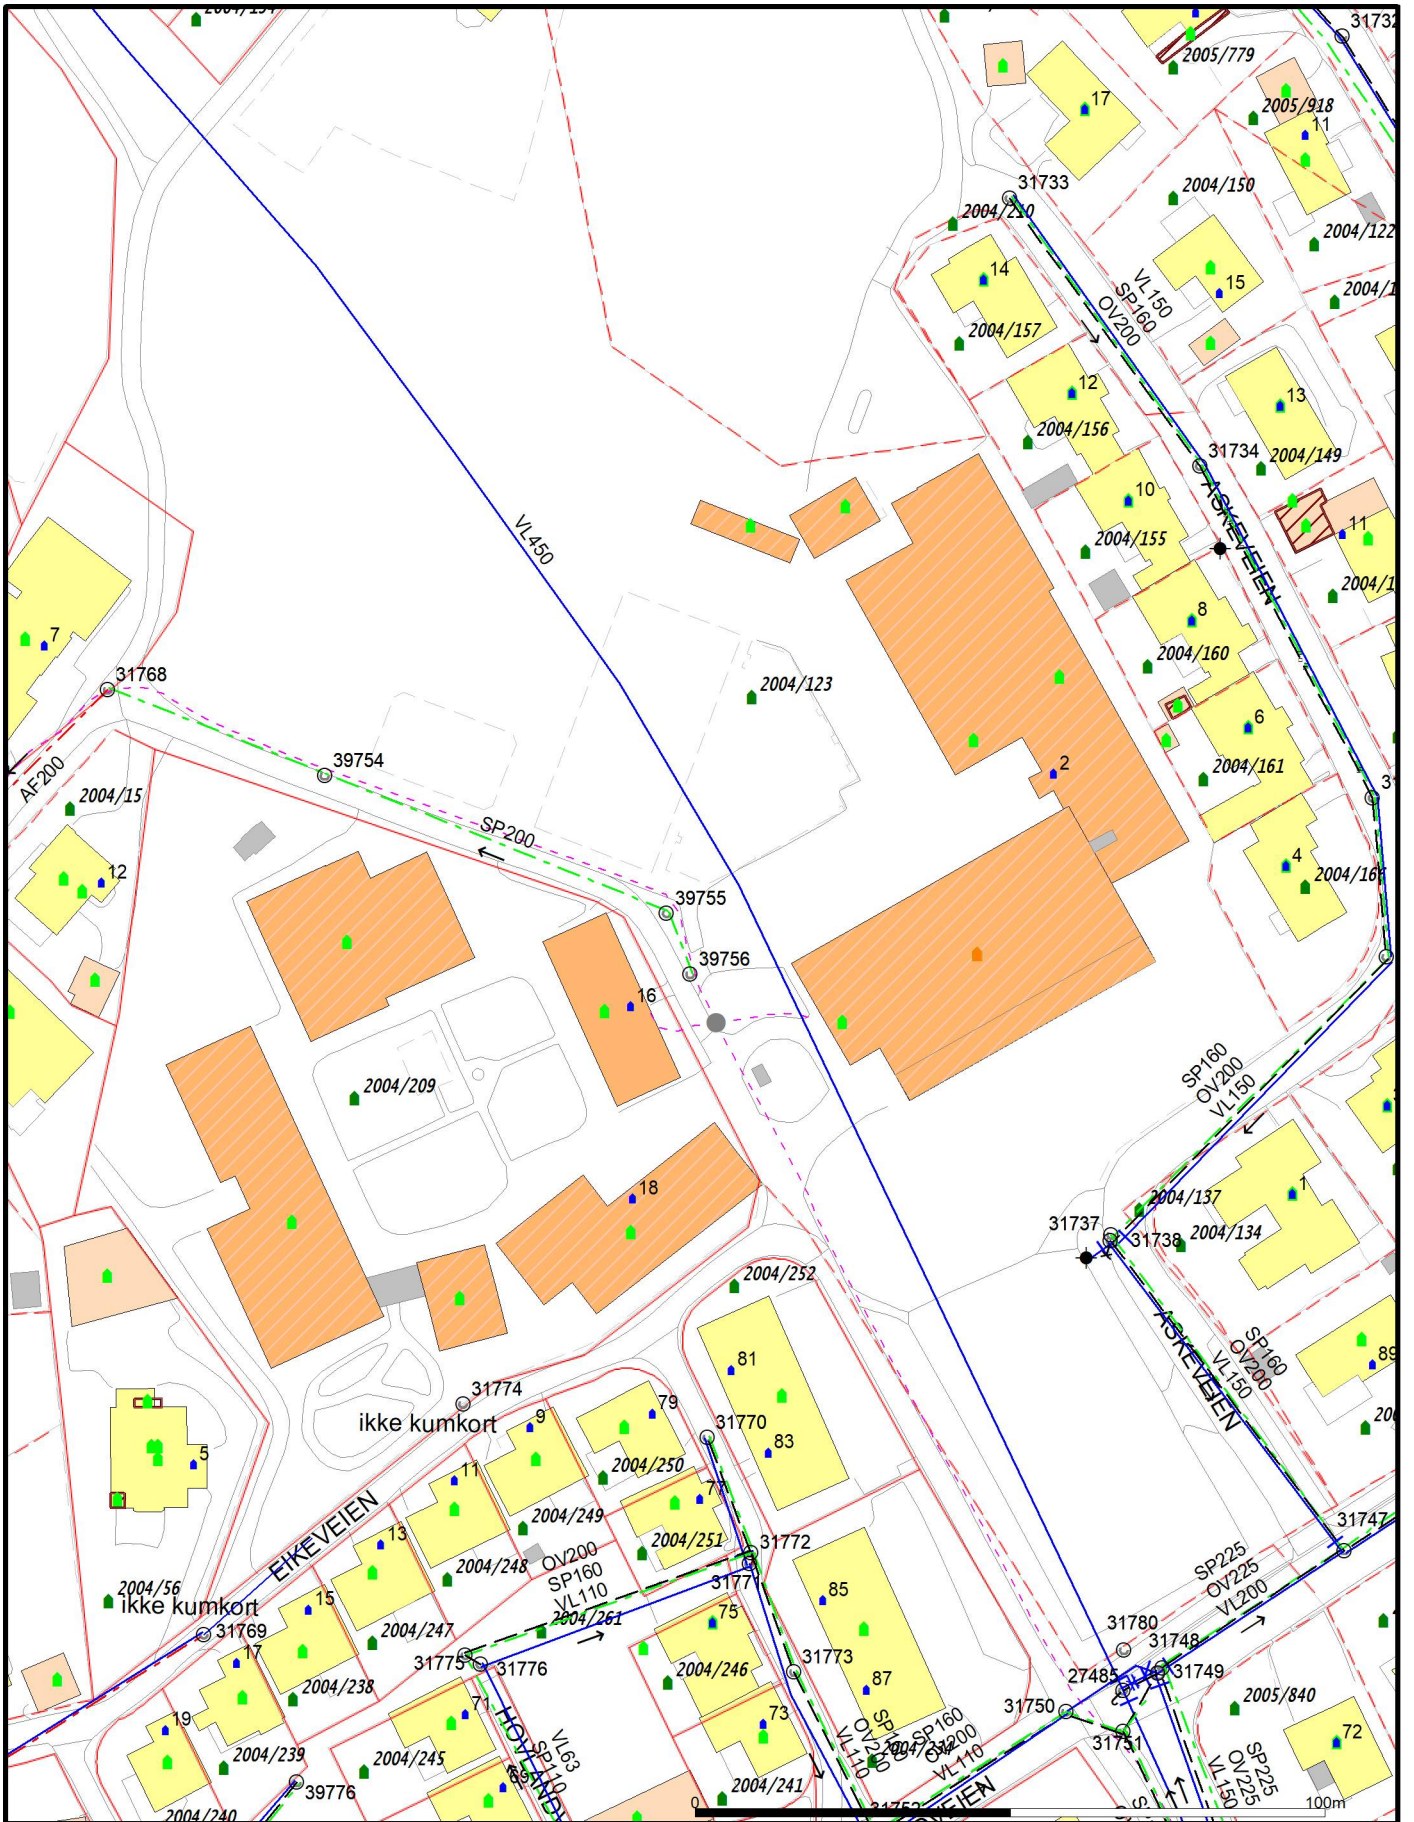


Larvik kommune
Ledningskart




Beliggenhet og høyder må oppfattes som orienterende.
Koordinatsystem: EUREF89 - SONE 32 (EPSG:25832)
Høydesystem: NN 2000 høyder (EPSG:5941)

Dato: 2018.09.19
Sign: RH


Målestokk
1:1200

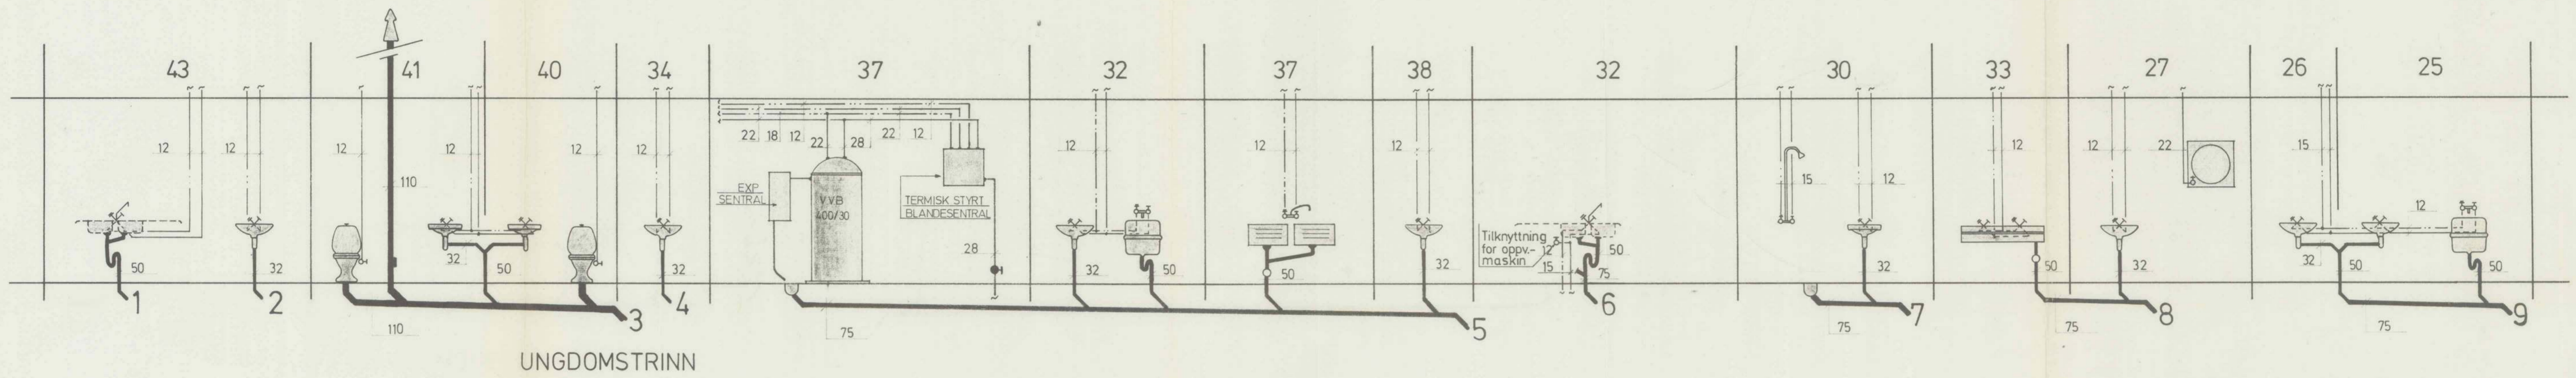



UNGDOMSTRINN

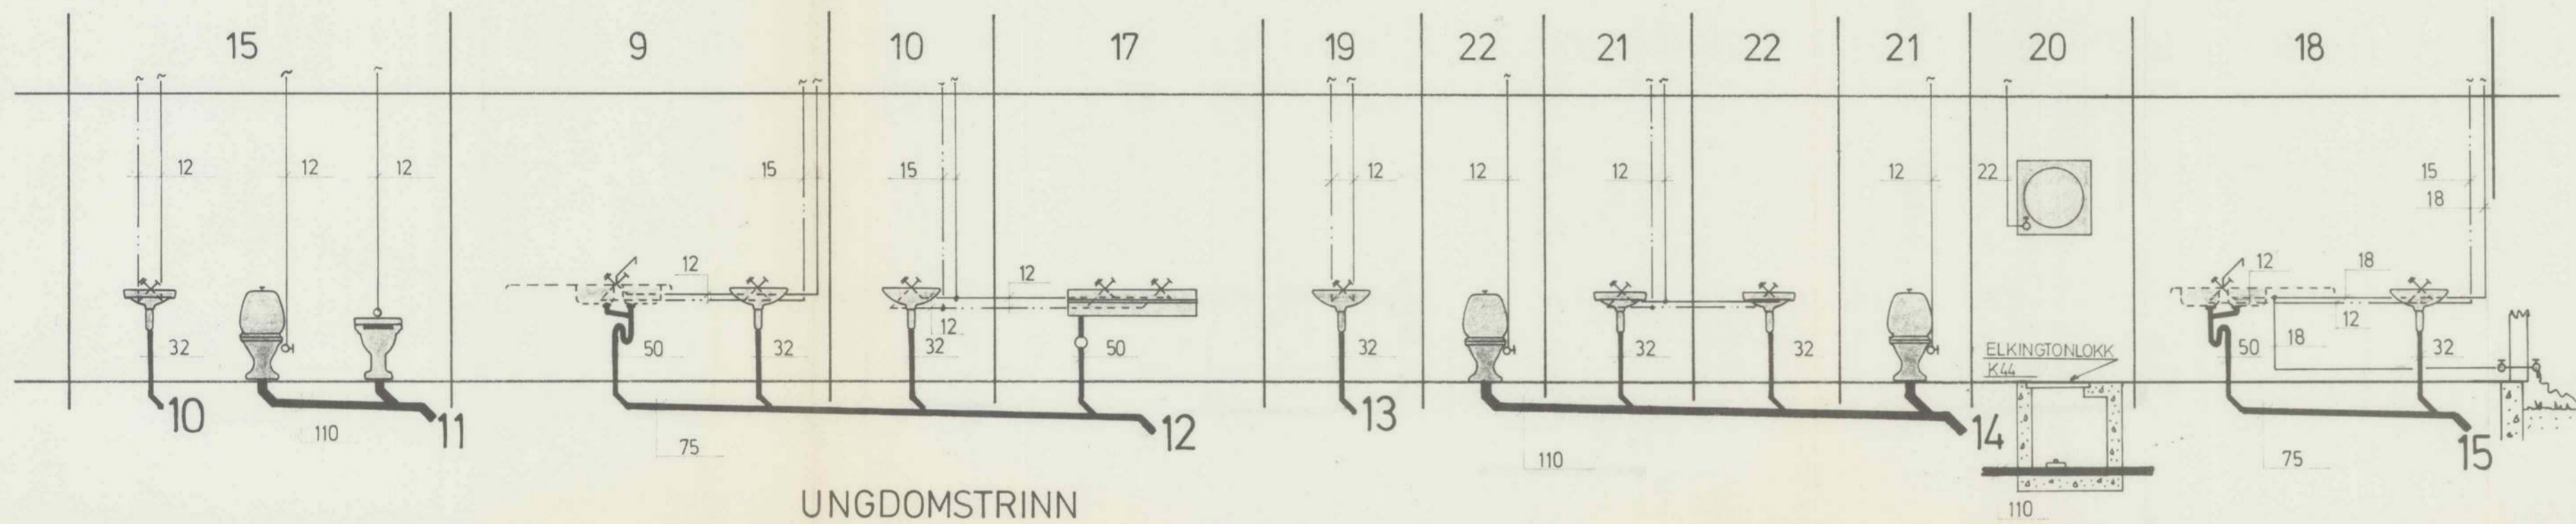

UNGDOMSTRINN

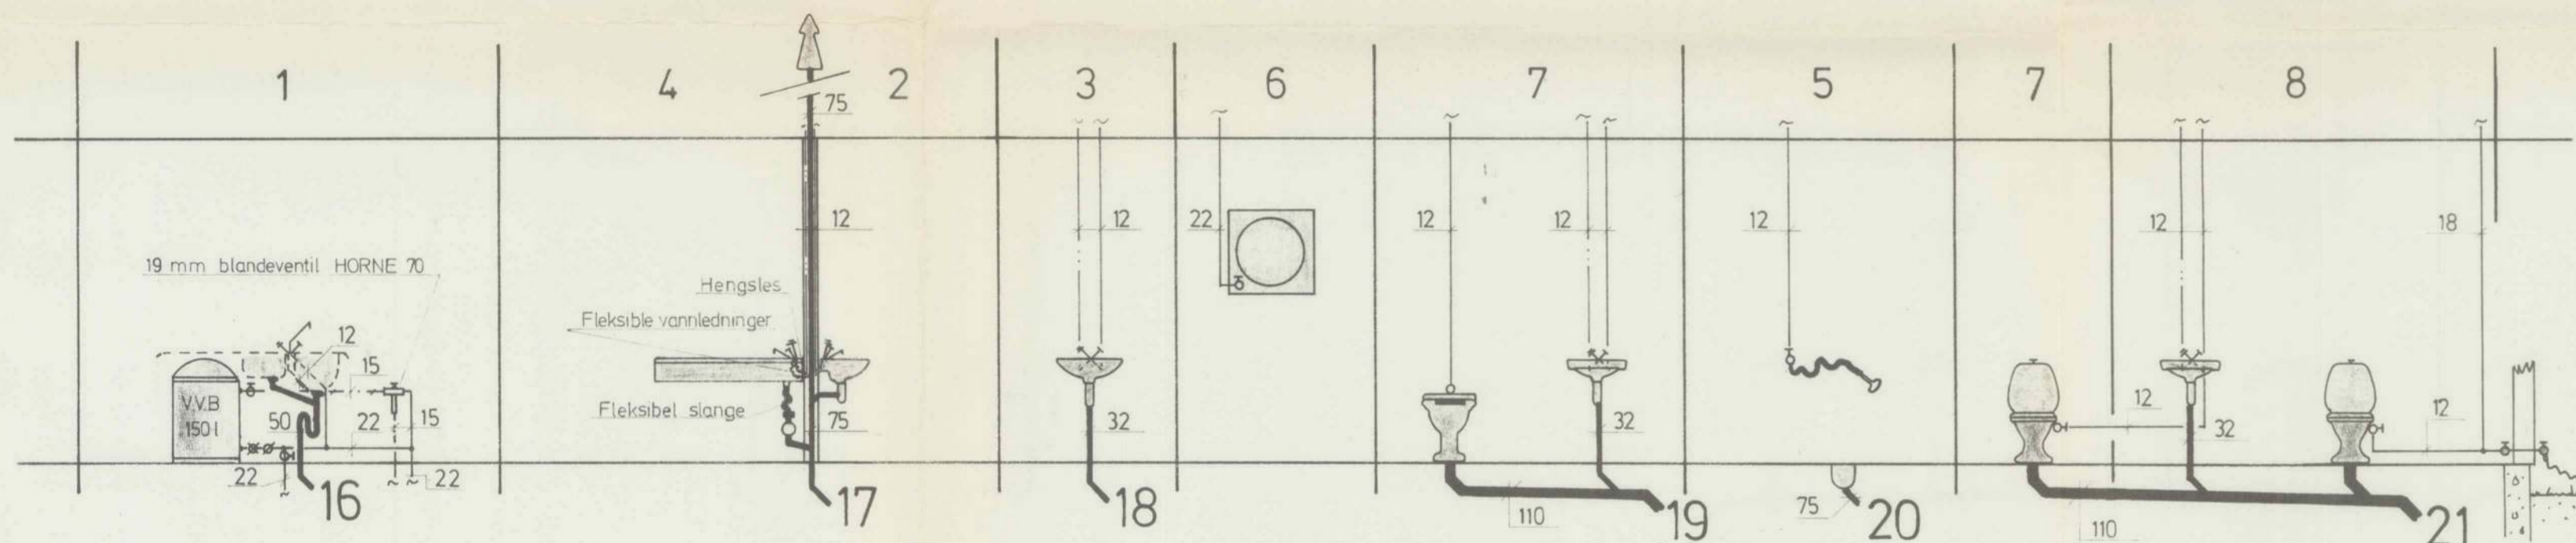

BEGYNNERTRINN

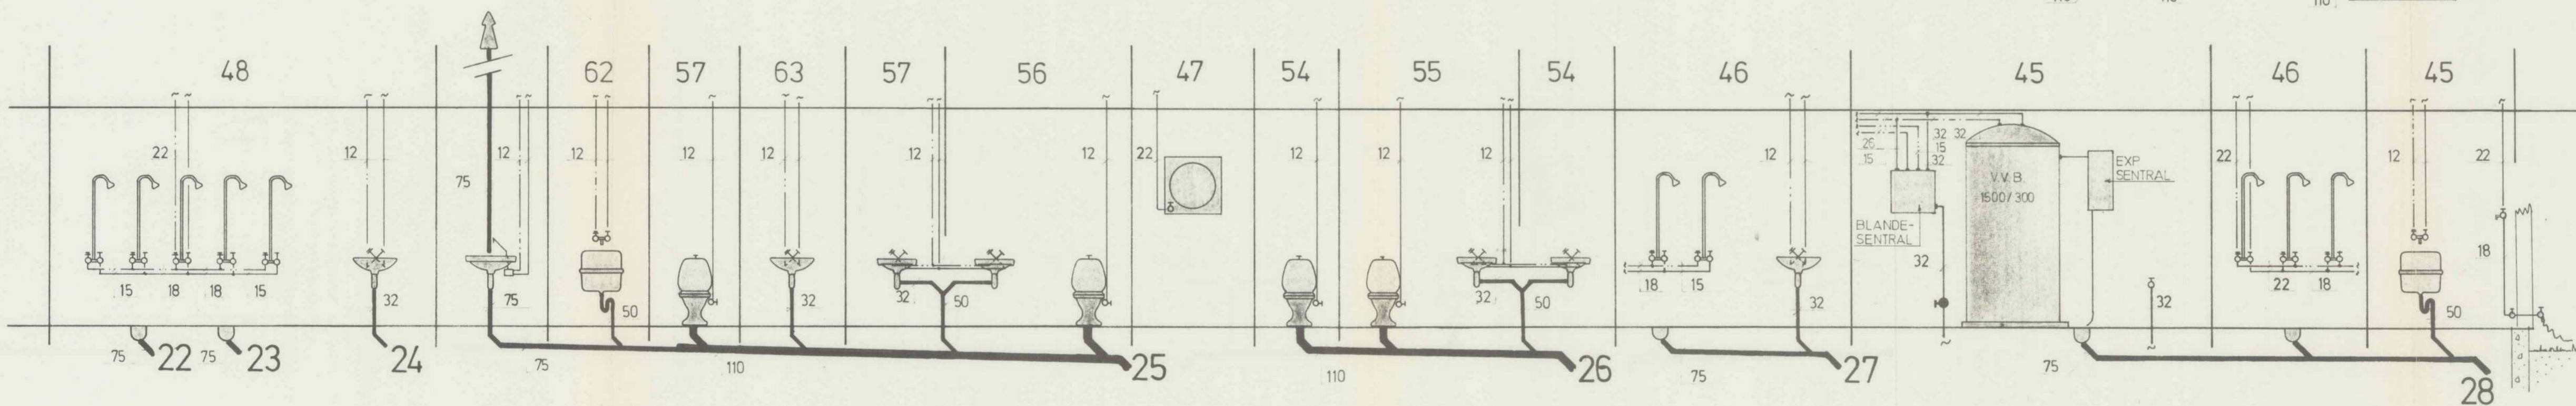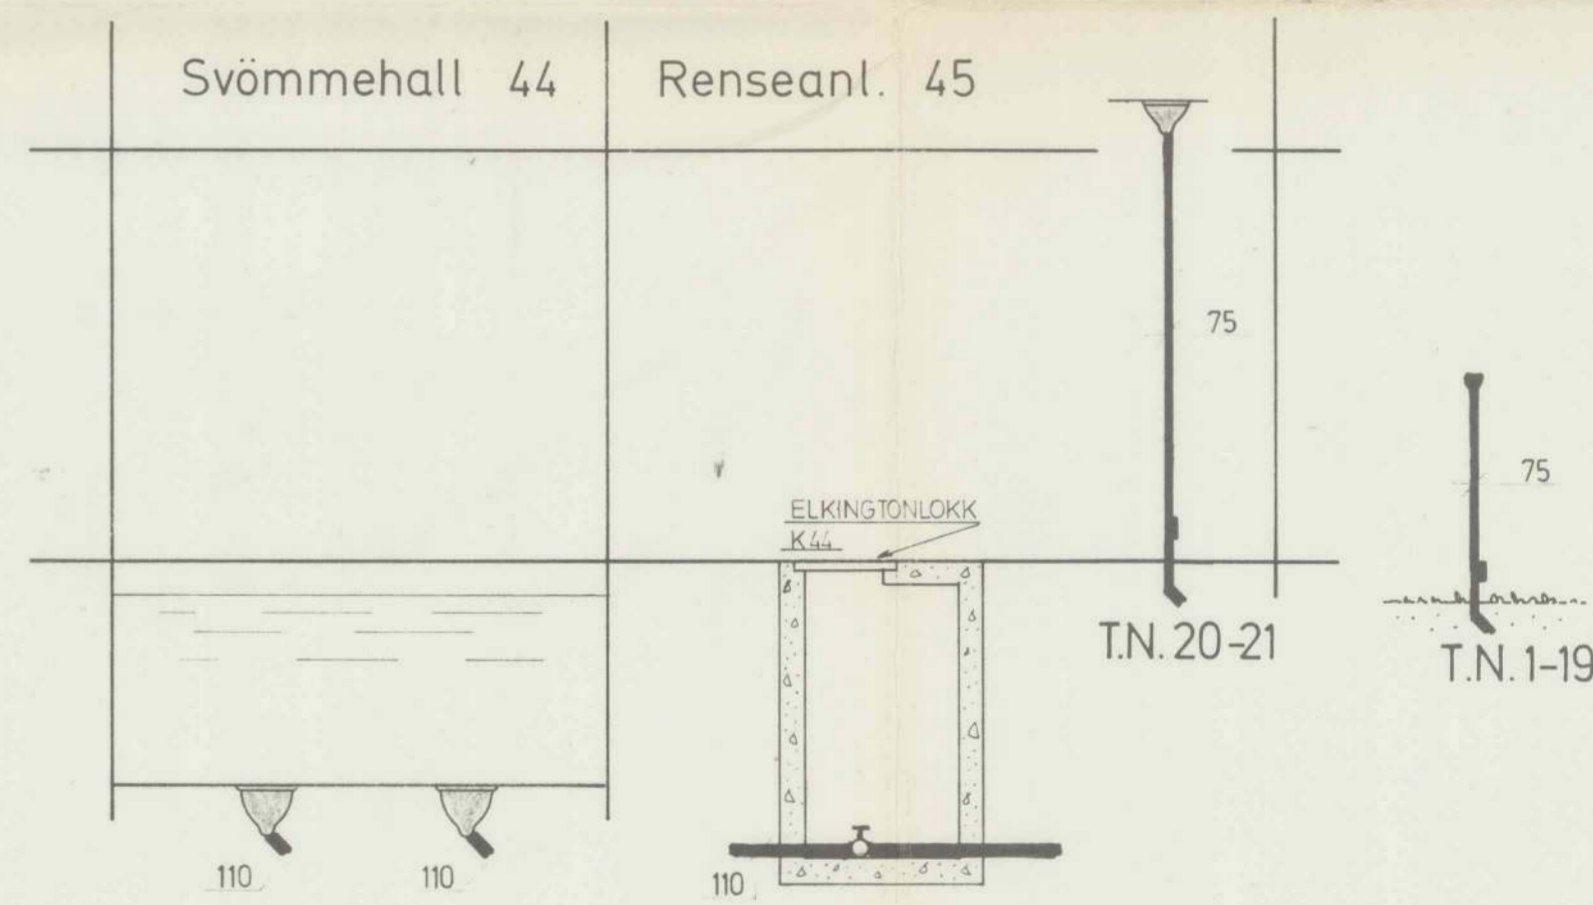

KROPPSÖV. AVD.


OPPLEGGSKJEMA FOR SANITÆRANLEGG S5

EVJEN & SØLHAUG
AUT. RØRLEGGFORRETNING
SMIDSRØDV. 43 - TLF. 20585
390 TOSBYRG

7/12-76


REV.	ANT.	BEVEDEKINGEN GJELDER	SIGN.	DATE
BYGGERE Hedrum kommune				
BYGGEPLASS Frostvedt				
TEGN.	Lyba	ERST. FOR	ERST. AV	
GODKJ.	H. Lunde	TEGN. NR.	BW1-023354	
MÅL	1:50	PROS. NR.	1712	
DATE	4.10.76			

Tegningen må hverken helt eller delvis kopieres eller benyttes ved utførelse av arbeidet som G. Block Watne A.s ikke medvirker i.

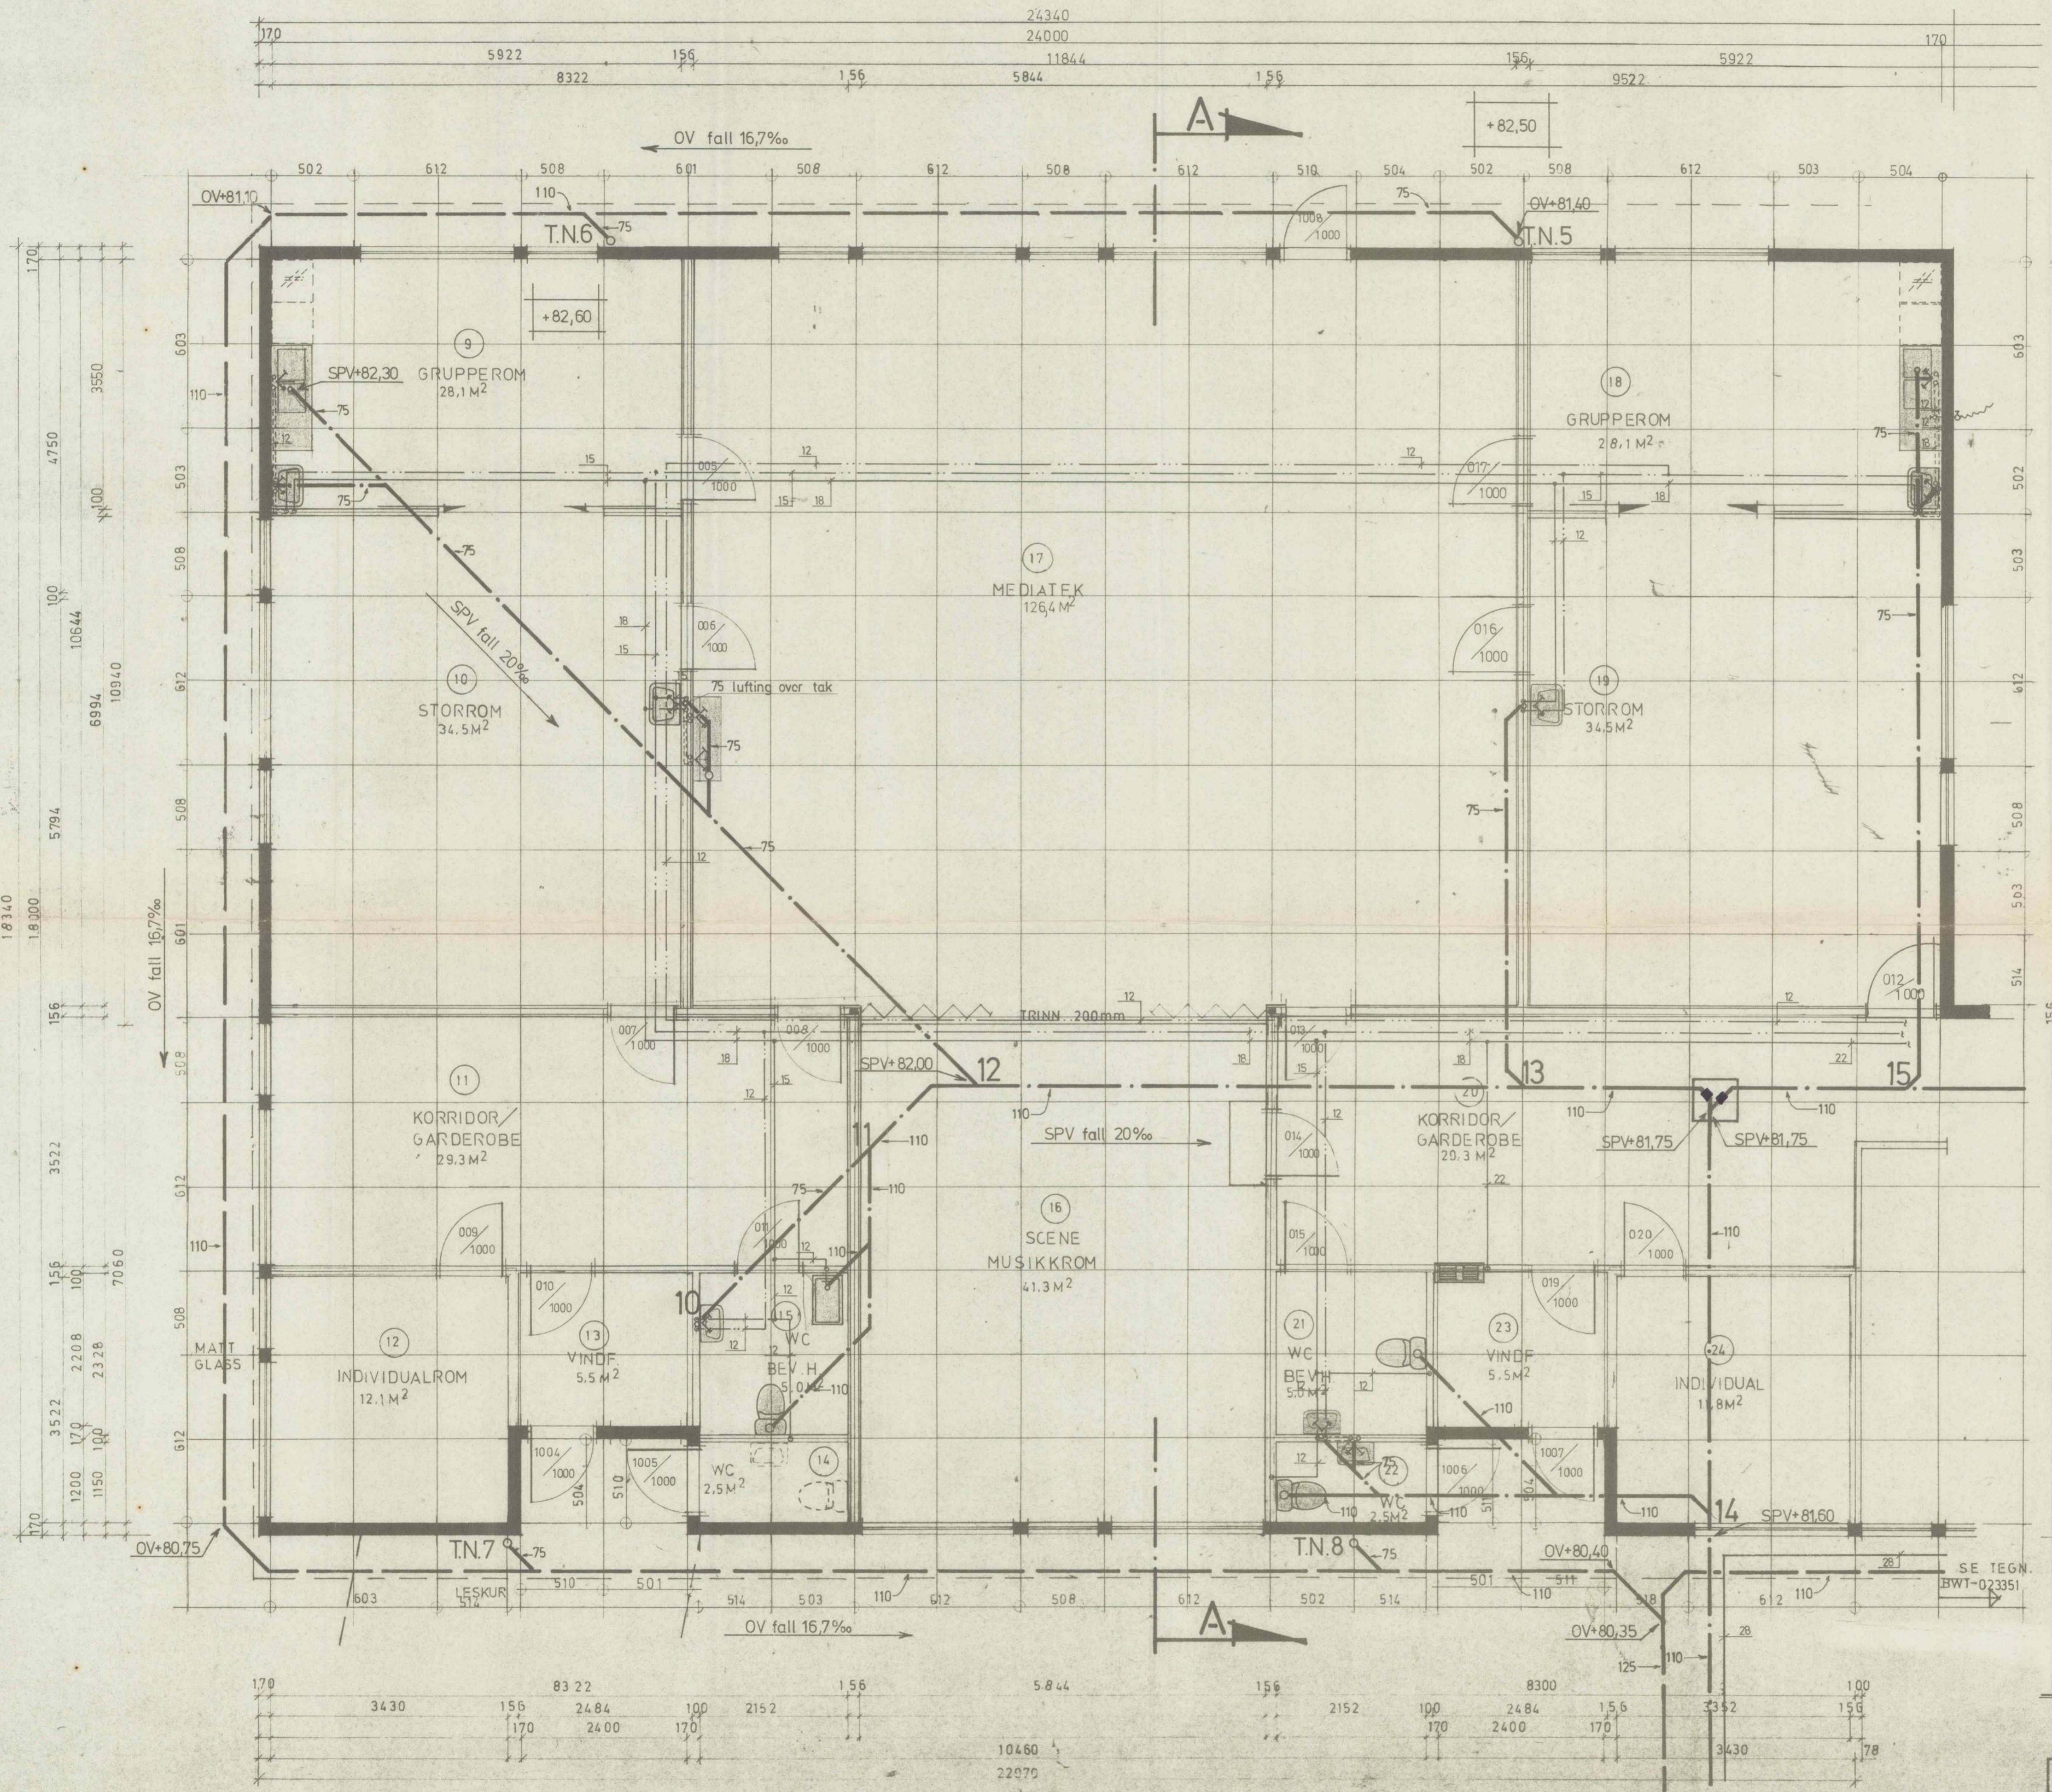

Tegnforklaring

- SPV i grunn
- — — — — OV
- — — — — KV
- — — — — KV i nedføring
- — — — — VV
- — — — — VV temperert i nedføring
- — — — — VVC i nedføring
- - - - - Vannledninger i og ved vegg
- Ned
- Opp

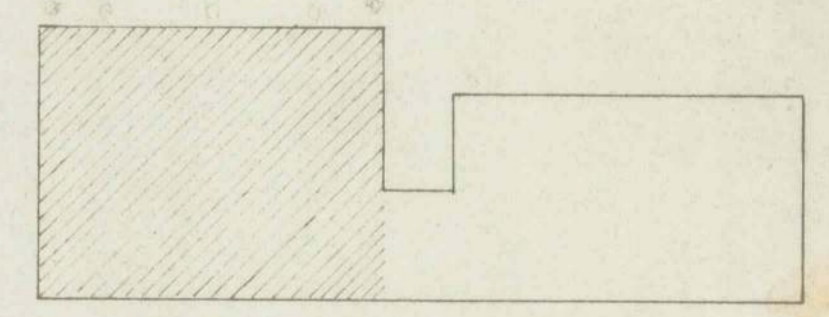

SANITÆRANLEGG S2


EVJEN & SOLHAUG M
AUT. RØRLEGGFORRETNING
SMIDSRØDV. 43 - TLF. 20965
8100 TØNSBERG

2/12-76

UNGDOMSTRINN

BYGGHERRE	Hedrum kommune	BYGGEPASS	Frostvedt	SIGN.	1712
TEGN.	L. Lysa	ERST. FOR			
GODKJ.	J. Tveit	TEGN. NR.	BW1-023352		
MÅL	1:50	ERST. AV			
DATE	4.10.76				

Tegningen må hverken helt eller delvis kopieres eller benyttes ved utørelse av arbeidet som G. Block Watne A.s ikke medvirker i.

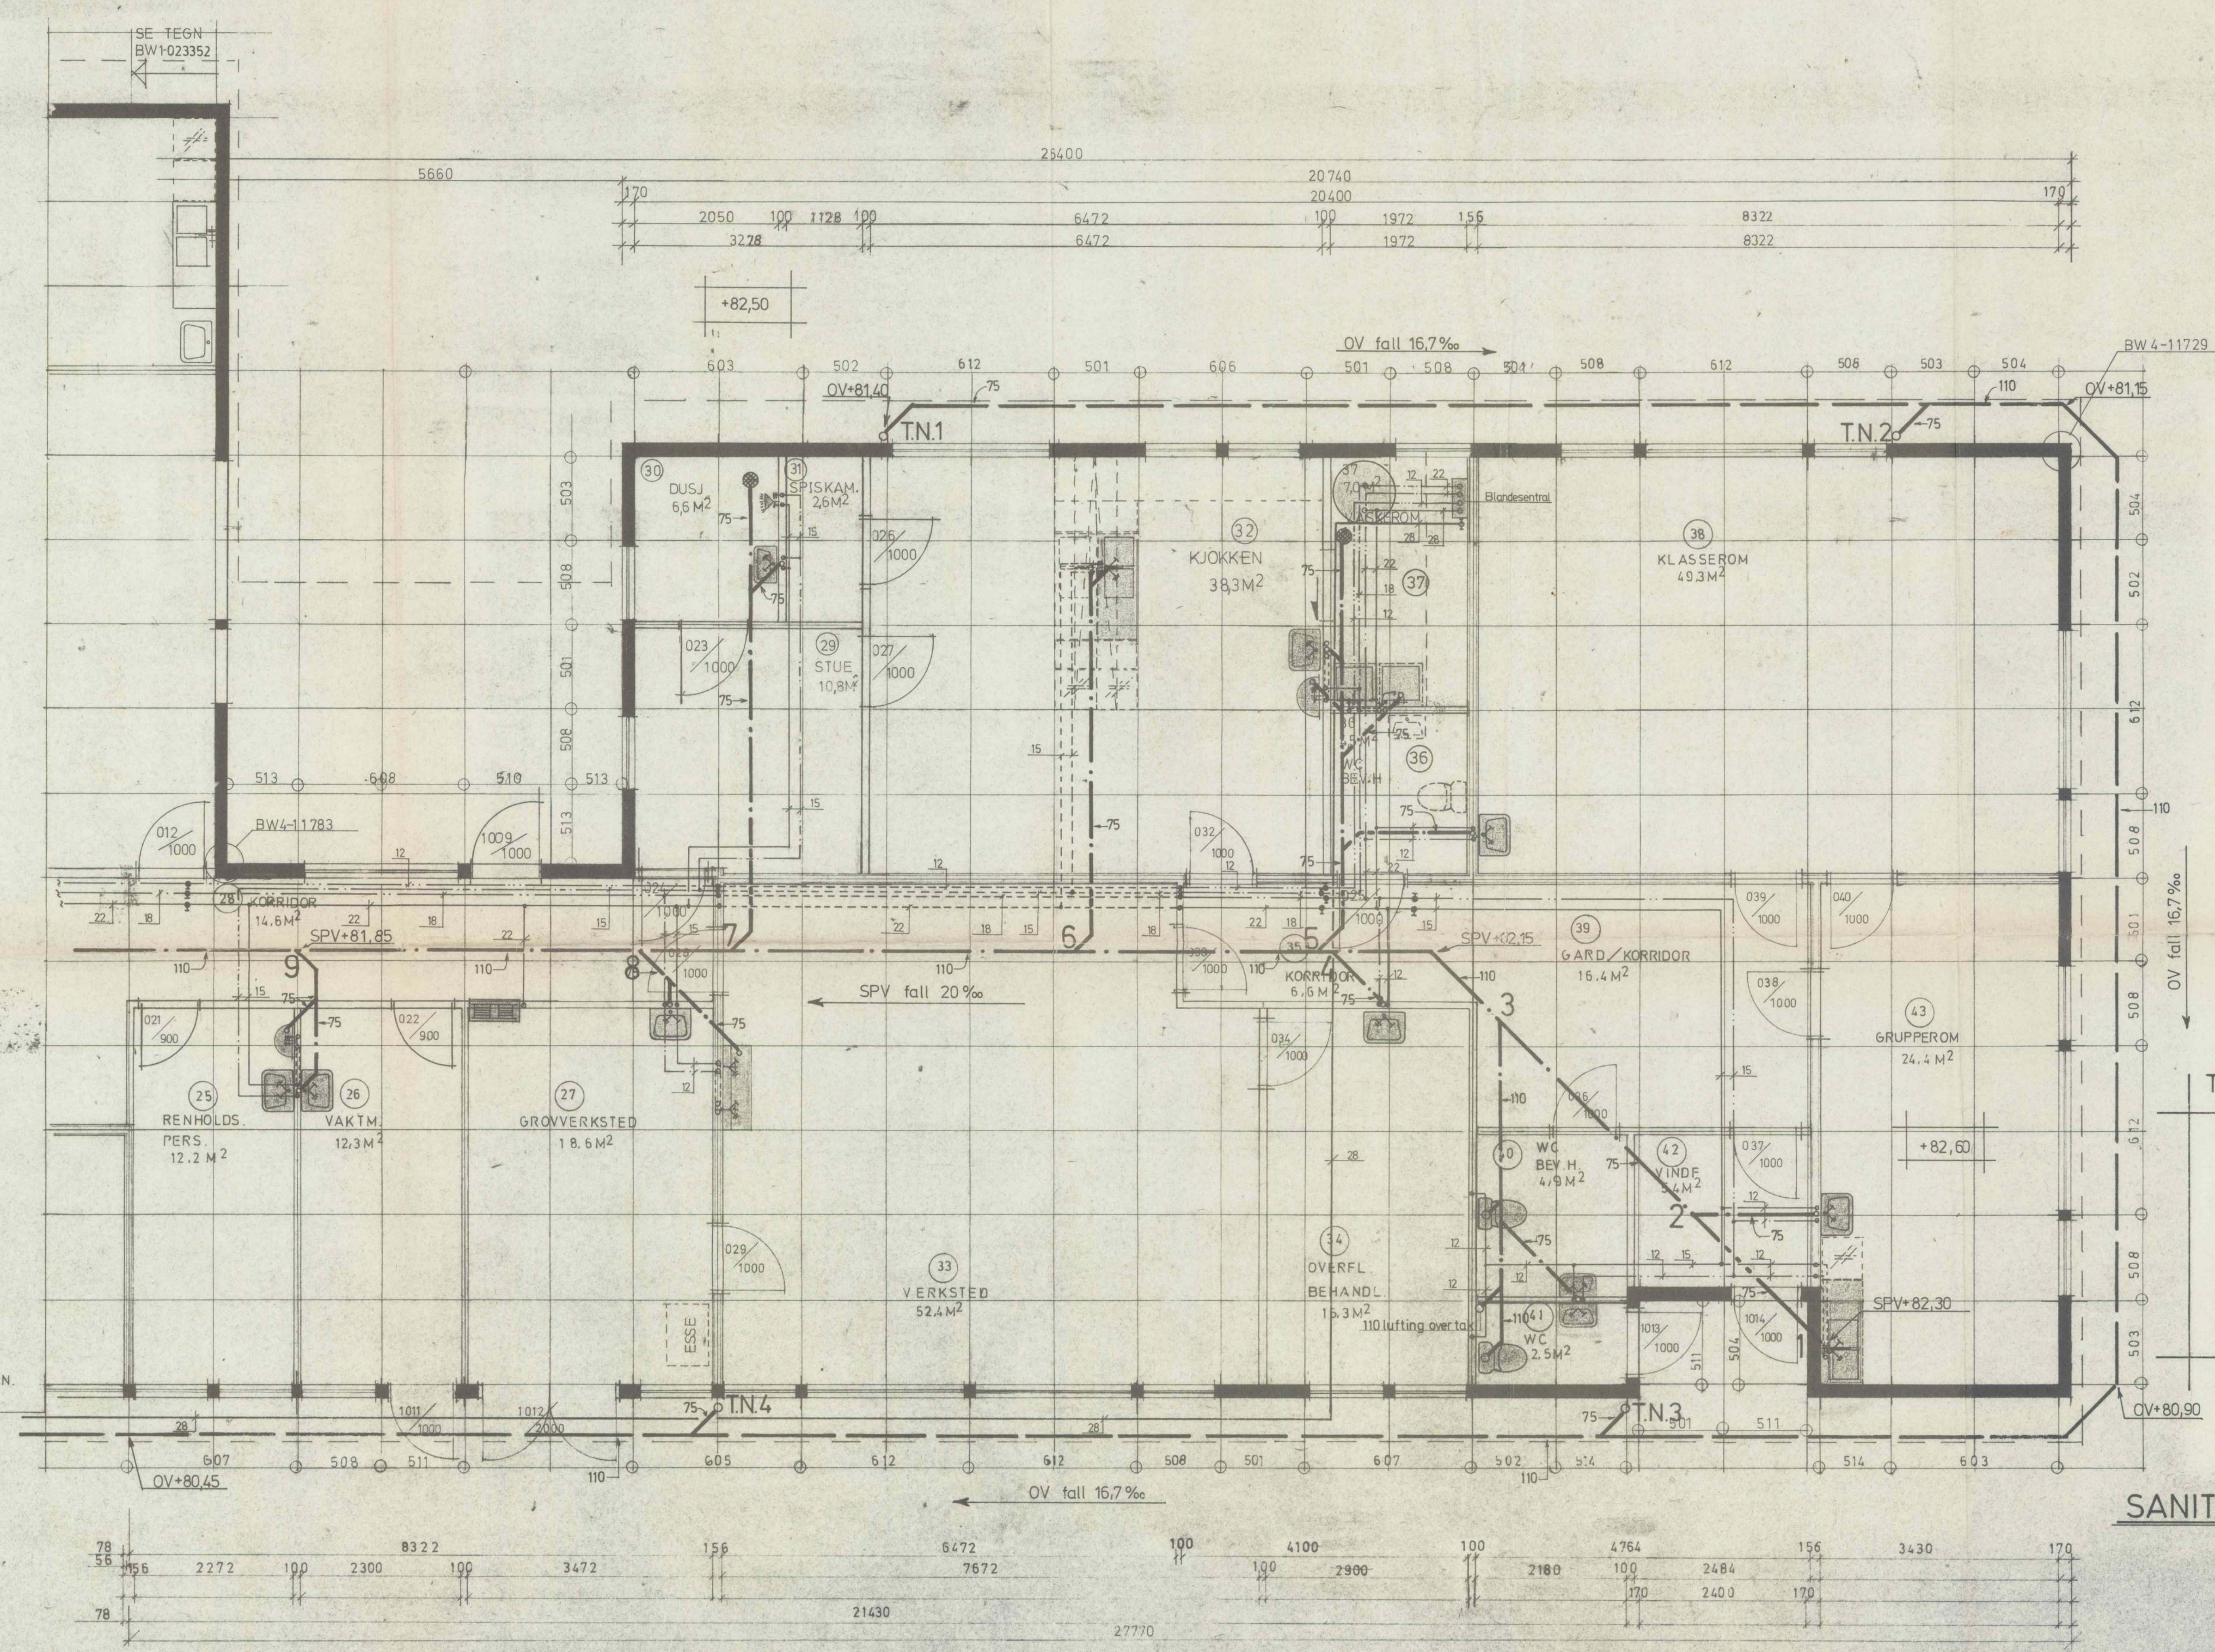

Tegnforklaring

- SPV i grunn
- OV
- KV
- KV i nedføring
- VV
- VV temperert i nedføring
- VVC i nedføring
- - - - - Vannledninger i gulv og vegger
- Ned
- Opp

SANITÆRANLEGG S1


EVJEN & SOLHAUG
 AUT. RØRLEGGERFORRETNING
 SMIDSBØY, 43 - TLF. 20585
 3100 TØNSBERG

7/12-76

UNGDOMSTRINN

BYGGHERR	Hedrum kommune	BYGGEPASS	Frostvedt	SIGN.	1712
TITEL		GODKJ.		TEGN. NR.	BW1-023351
MÅL	1:50	DATE	4.10.76	DRYTT. AV	

Tegningen må hverken helt eller delvis kopieres eller benyttes ved utørelse av arbeider som G. Block Watne A.s ikke medvirker i.

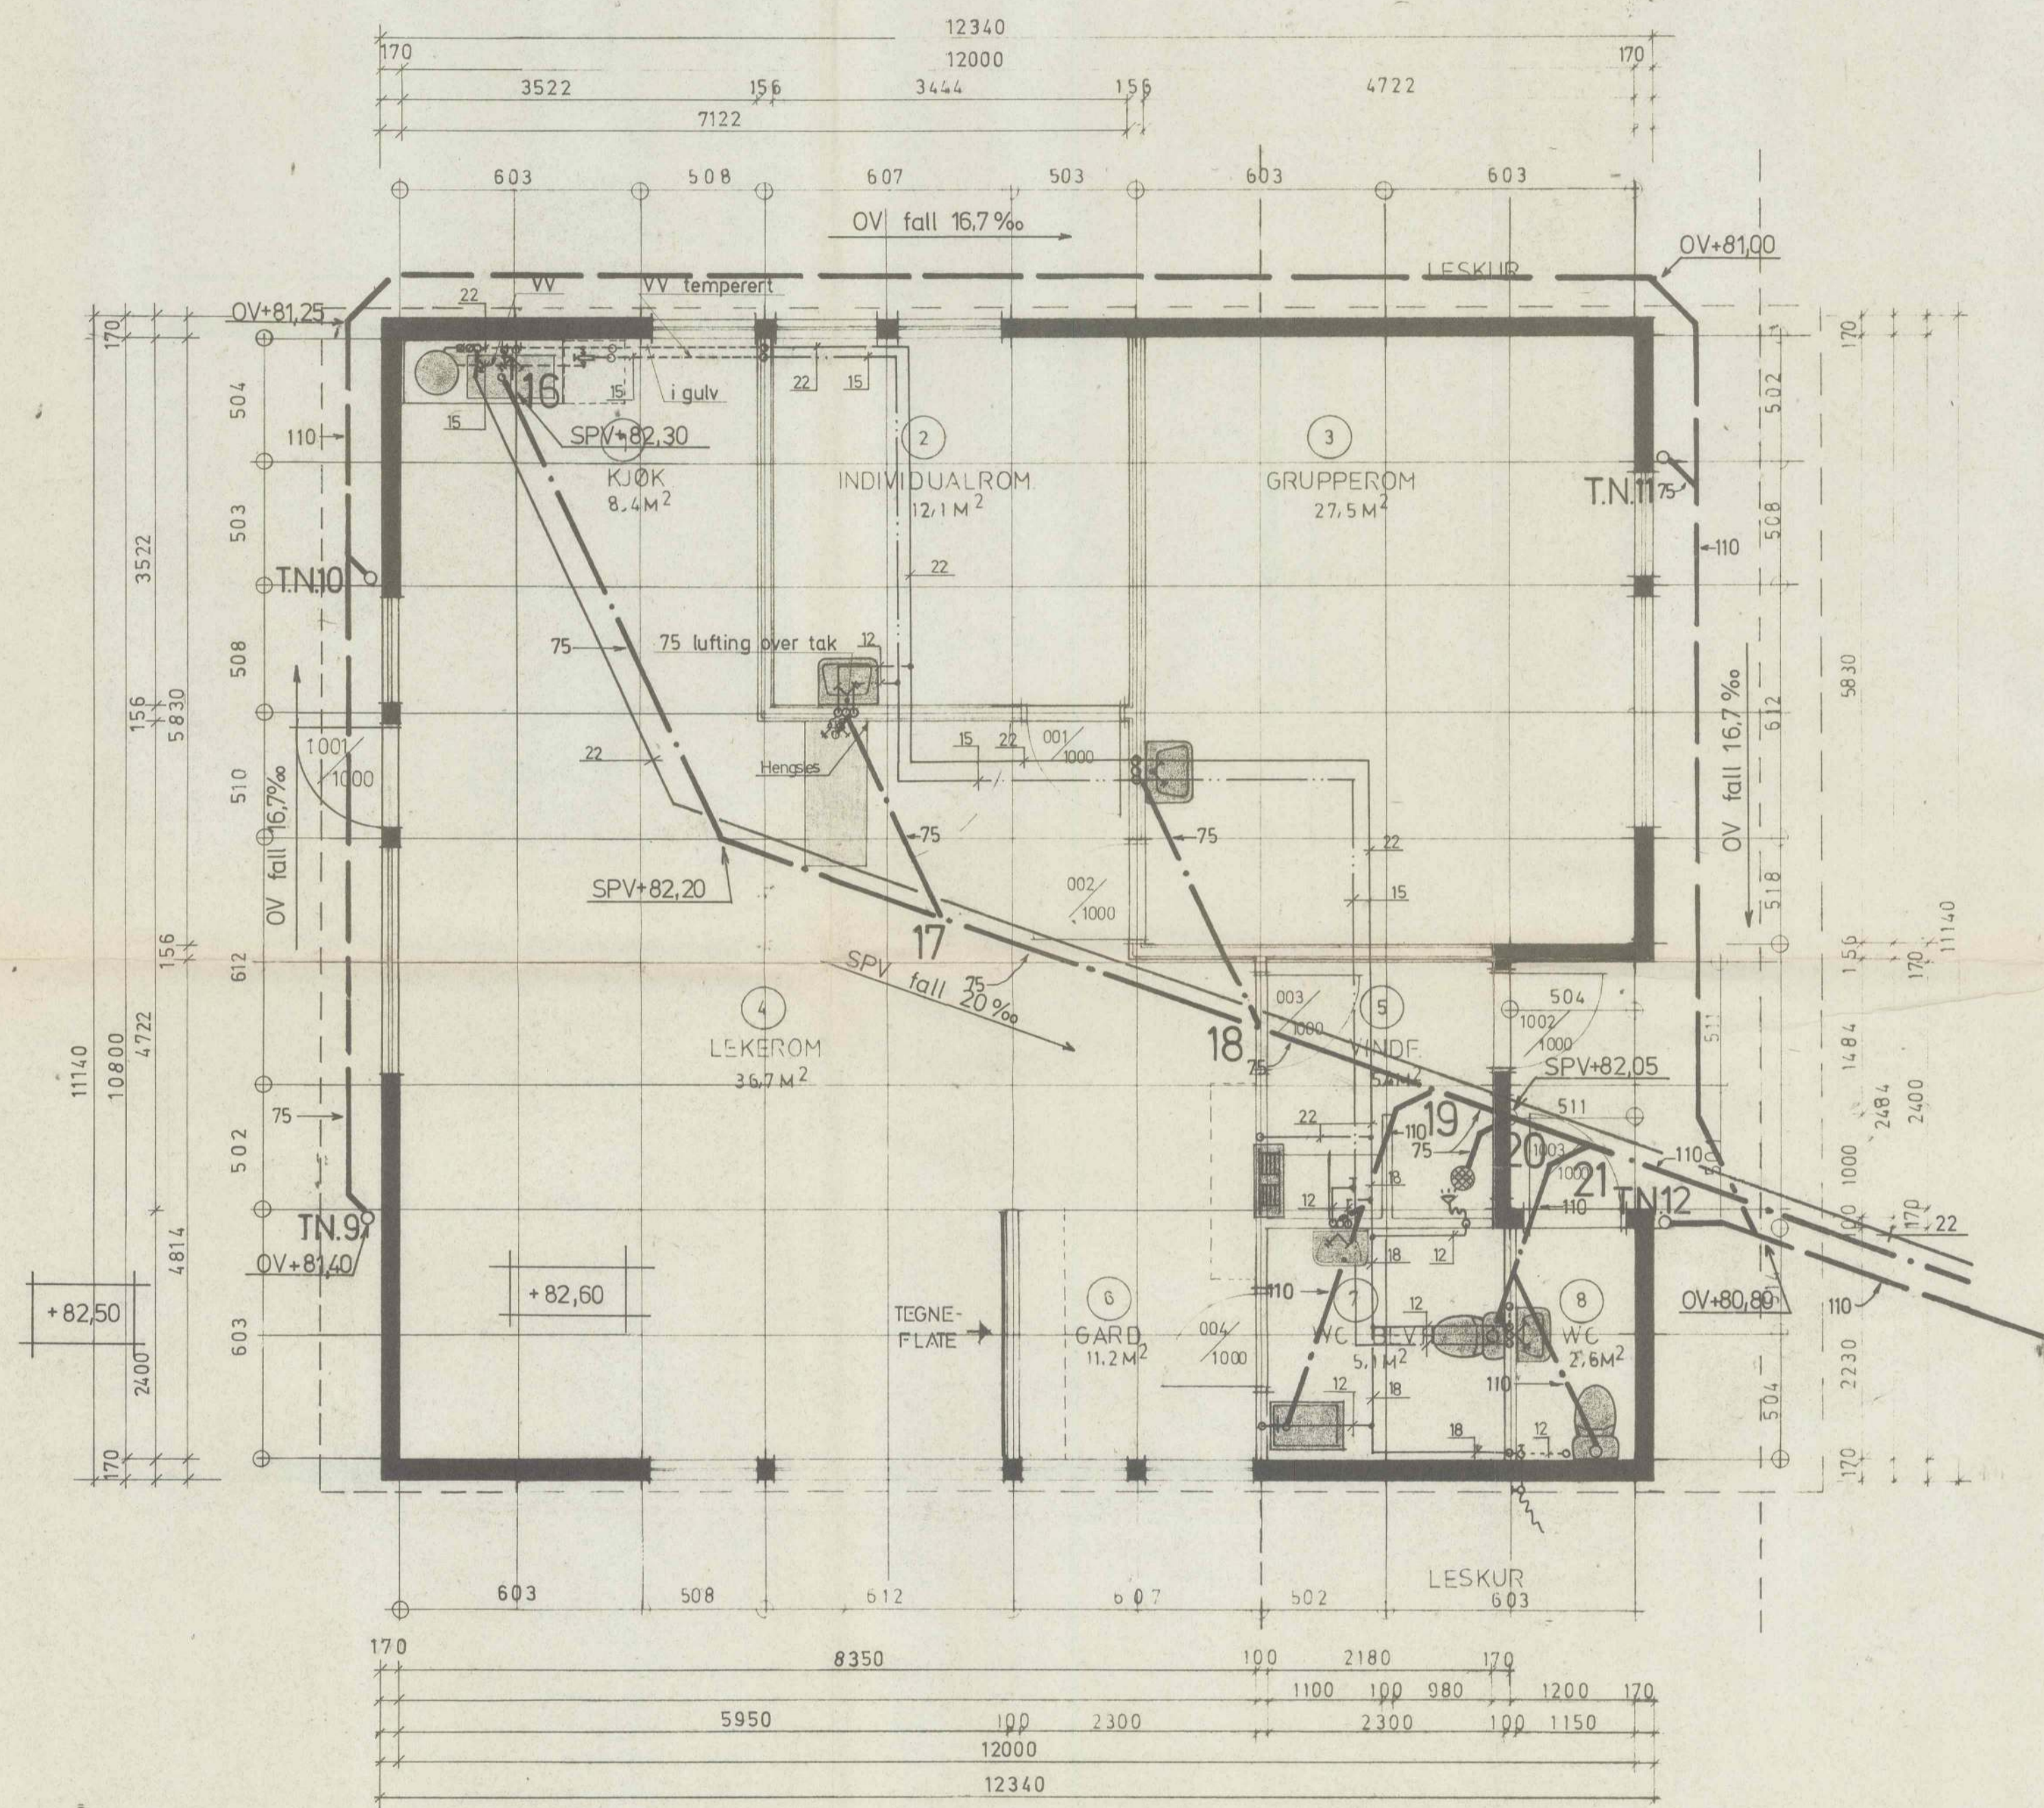

Tegnforklaring

- SPV i grunn
- — — — — OV — " —
- — — — — KV — " —
- — — — — KV i nedføring
- — — — — VV — " — temperert
- - - - - Vannledninger ved vegg og i gulv
- Ned
- Opp

SANITÆRANLEGG S3

EVJEN & SOLHAUG 4
AUT. RORLEGGFORRETNING
SMIDSRØDV. 43 - TLF. 20585
3100 TØNSBERG

7/10-70

BEGYNNERTRINN

BYGGHERRE	Hedrum kommune	BYGGEPASS	Frostvedt	1712
TEGN.	<i>E. Evjen</i>	ERST FOR		
GODKJ.	<i>J. Evjen</i>	TEGN NR.	BW1-023350	
MÅL	1:50	ERST AV		
DATO	4.10.76			

