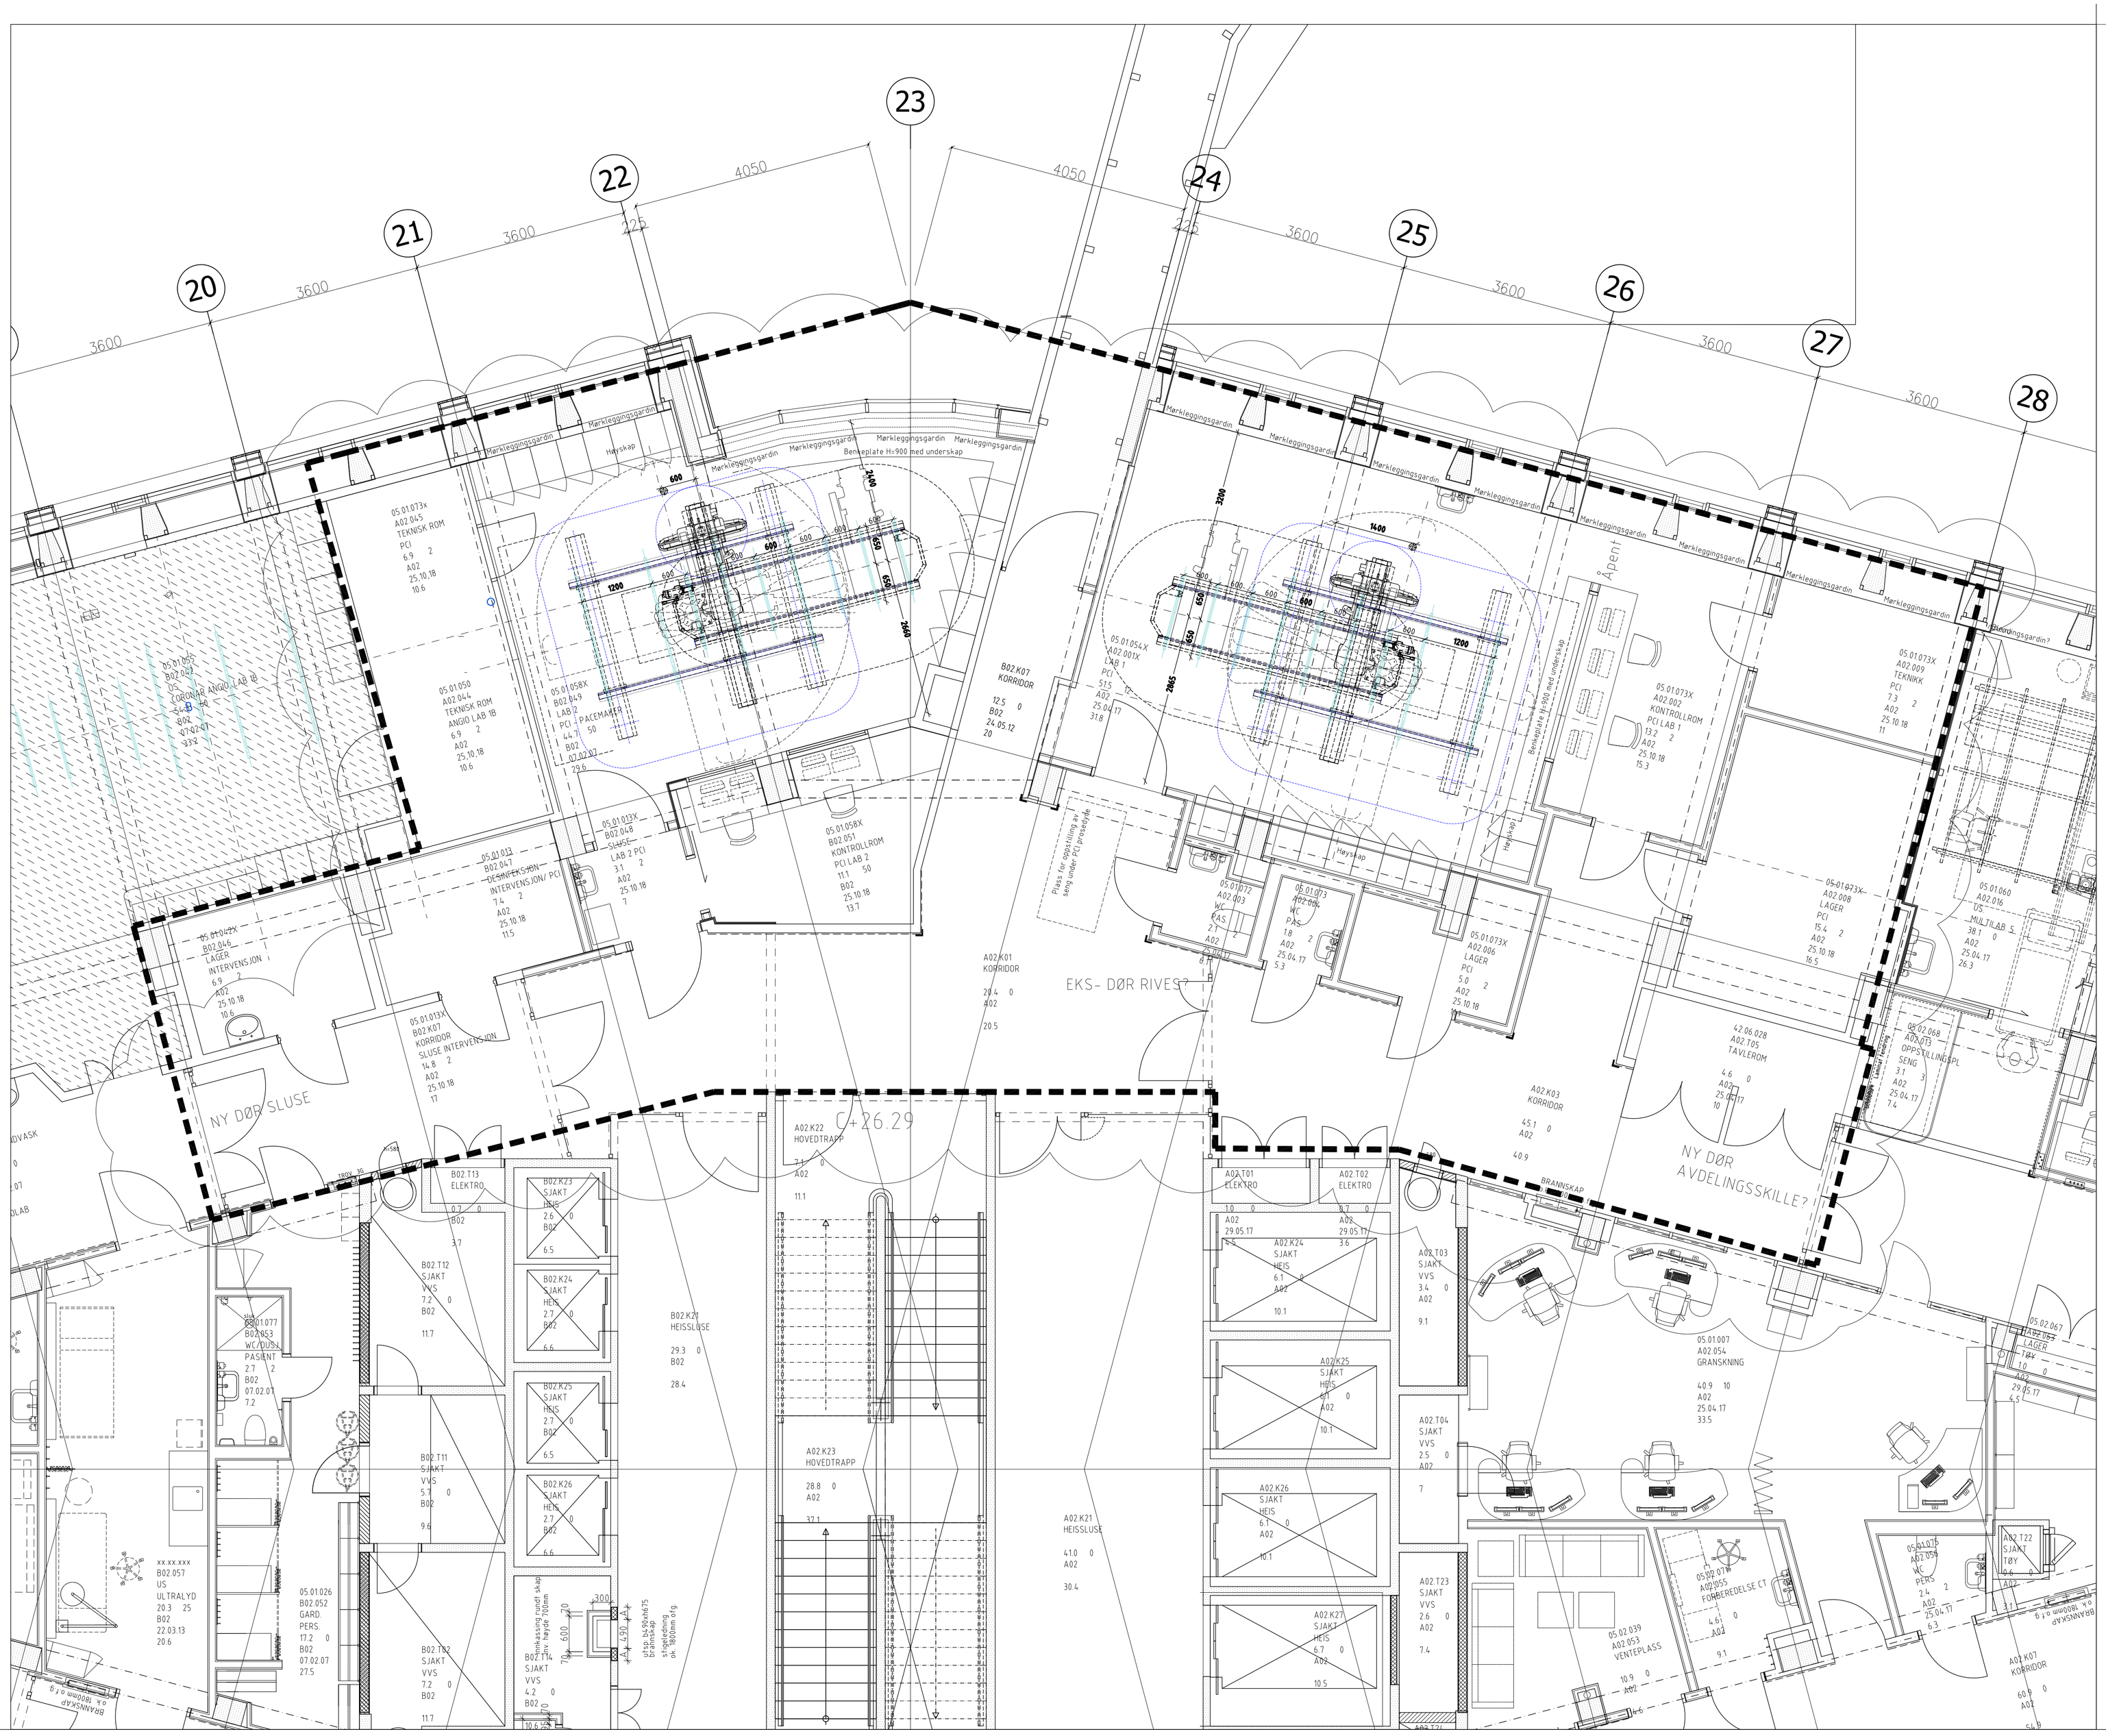

REV	DATO	BESKRIVELSE	TEGN	KONT	GODK
D 01	25.10.18	BRUKERENDRING PCI	AG	AG	HH

FASE: BYGGEPLASSTEGNING

FAG	TYPE	FLØY	ETG	L.NR	FAS.	REV.
A	510J	AB	02	331	D.01	

HENV. VIGNETT:

HENV. VIGNETT:

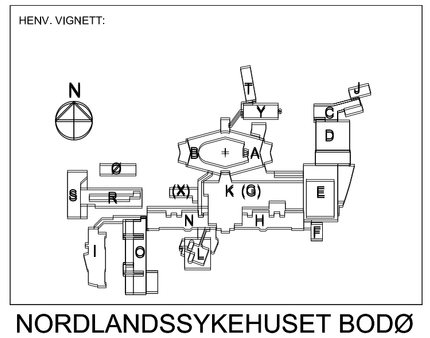

NORDLANDSSYKEHUSET BODØ
SOMATIKK

PROSJEKTERENDE:

ARK	MEDPLAN ARKITEKTER AS, PRESTREDET 76, 0.3.5 OSLO
RIV	
RIE	MULTICONSULT AS, SWECO GRØNER AS, HOFFSTENN, 1.2.3 OSLO
RIB	
LARK	MEDPLAN ARKITEKTER AS v. BØRRESK & LINDEBJAAS,

RATIO ARKITEKTER AS
En fusjon av BGO arkitekter as og Medplan as arkitekter

PROSJEKT NR.: 23001 TL.STAT.: 1

INNHOLD:

SKJEMA PCI LAB
2. ETG., C+26.29, FLØY B
BYGGETRINN 2-5
FASE 3.3.1

MÅL: 1:50 DATO: 05.08.11

FAG	TYPE	FLØY	ETG	L.NR	FAS.	REV.
A	510J	AB	02	307	D.01	