

Tegningsnummer: AP 01 001		Revisjon: ####
ARK	Asplan Viak AS Vestre Strandgate 27	4611 Krislansand
RIB	Rådg. ing. Bygg	####
RIV	Rådg. ing. VVS	####
RIE	Rådg. ing. Elektro	####

RISIKOKLASSE 2
 BRANNKLASSE 1

- KRAV TIL :
- BRANNALARM KAT. 2
 - NØDLYSANLEGG
 - SLOKKEUTSTYR


BRANNMOTSTAND EI30
 RØNNINGSVEI

Tilbudstegning FORELØPIG



Prosjekt:
Driftsbygg Lomtjønn
 Oppdragsgiver:
 Vennesla kommune
 Plan 1. Etasje


Oppdragsleder: HN	Koordinatssystem: ####	Målestokk: 1:100
Oppdragsnr.: 618967-02	Heydedalen: ####	Arkformat: A2
Tegn. nr. AP 01 001		Rev:
Fig. Type. Elg. Løpnr.		

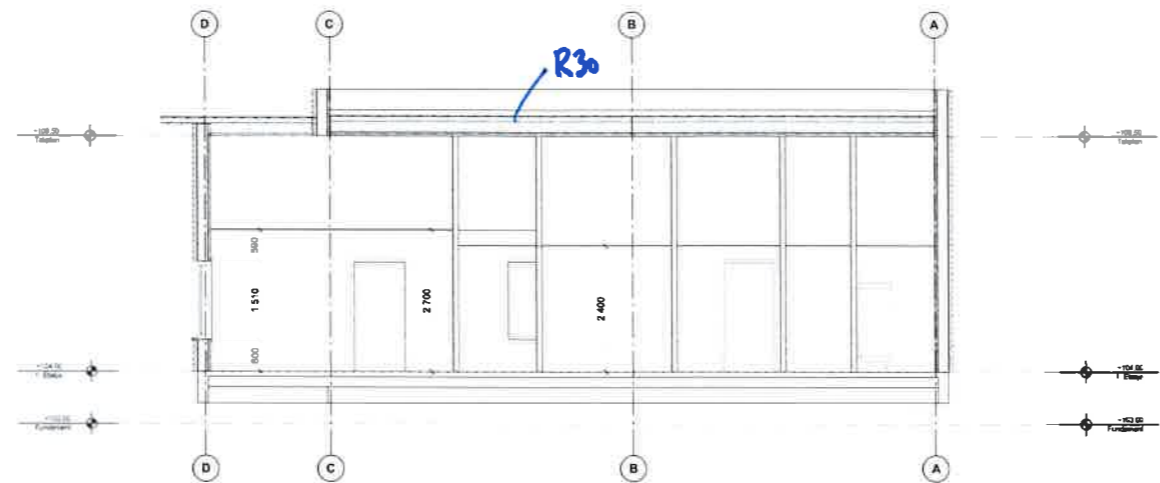


Snitt A

6/12-16-444
RAMBOLL

Tegningnummer: AS 00 001		Revisjon: ####
ARK	Asplan Viak AS Vestre Strandgata 27	4611 Krislansend
RIB	Rådg. ing. Bygg ###	####
RIV	Rådg. ing. VVS #RIV: KontaktInfo	####
RIE	Rådg. ing. Elektro ###	####

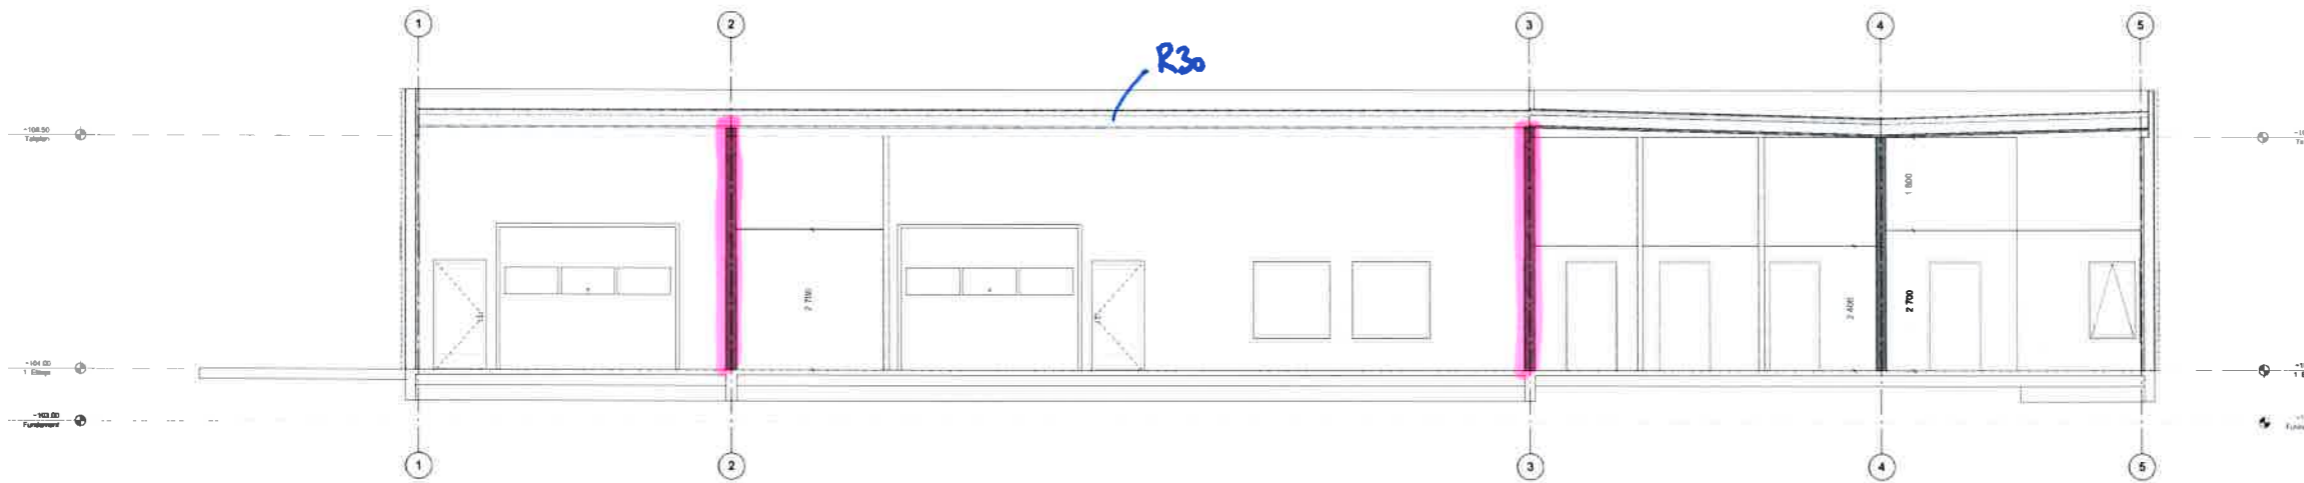

Snitt B

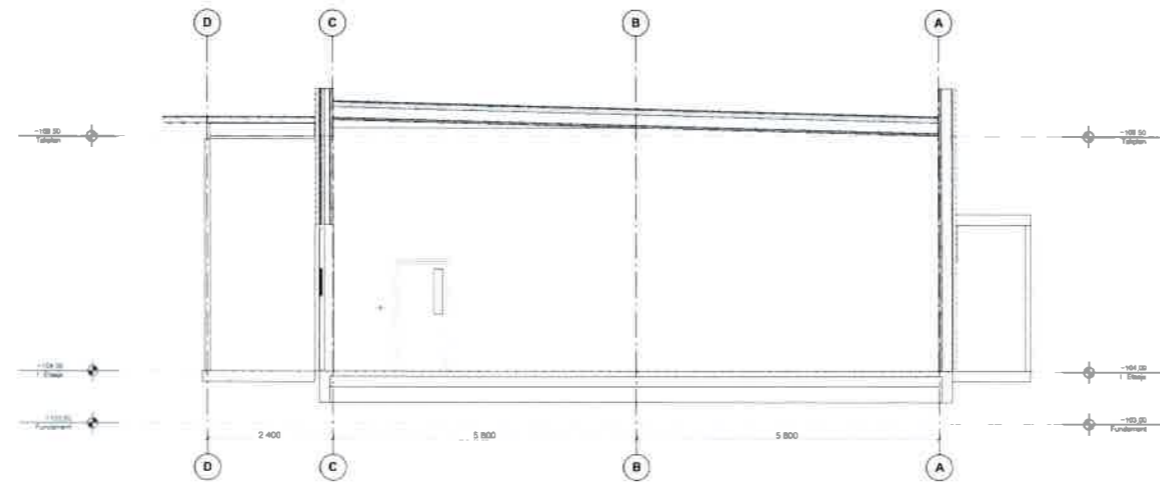

Snitt C

Rev.	Tekst	Rev. dato	Tegn.	Kontr.

Tilbudstegning FORELØPIG



Prosjekt:
Driftsbygg Lomtjønn
 Oppdragsgiver:
 Vennesla kommune
Snitt

Oppdragsleder: HN	Koordinatsystem: ####	Målestokk: 1:100
Oppdragsnr.: 618967-02	Revidert dato: ####	Arkformat: A2
Tegn. nr.: AS 00 001		Rev:
Fag	Type	Elg
		Lapenr