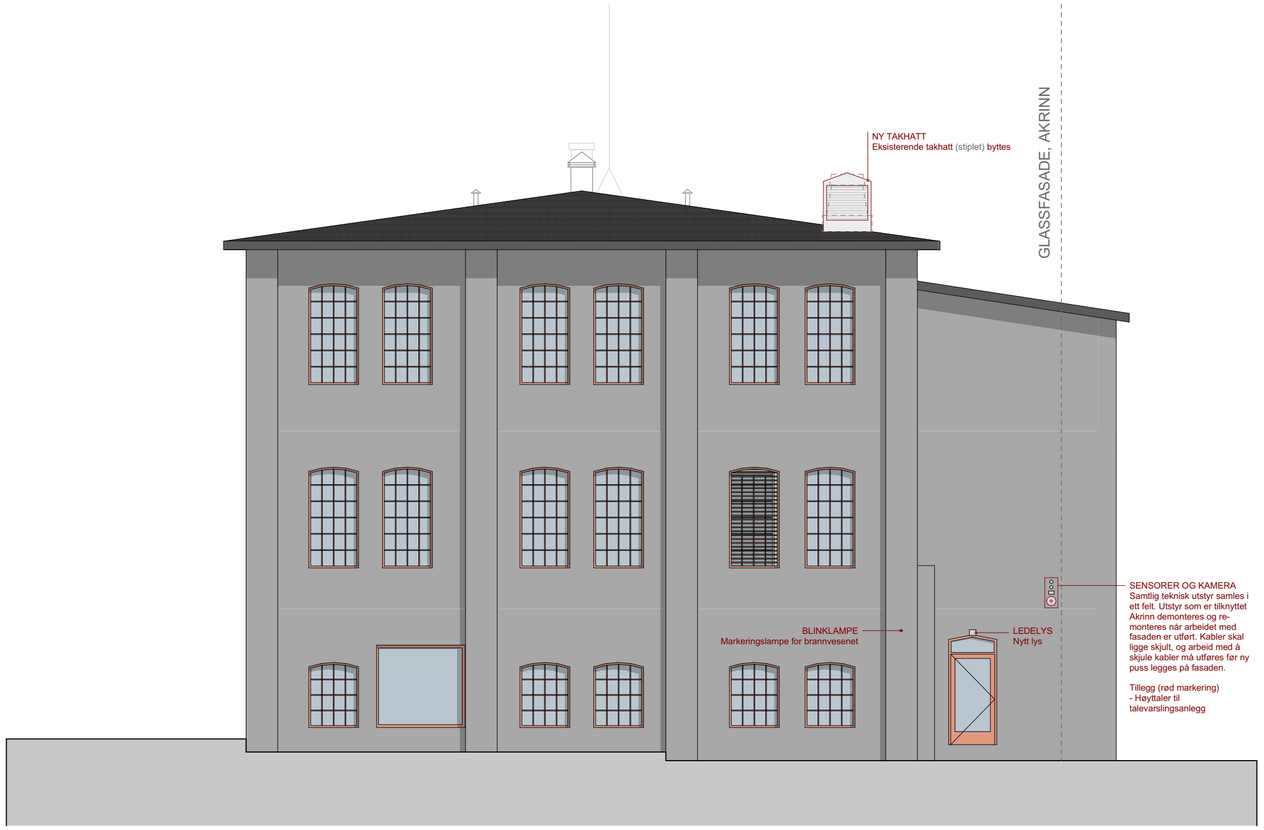

1:100 Fasade Øst

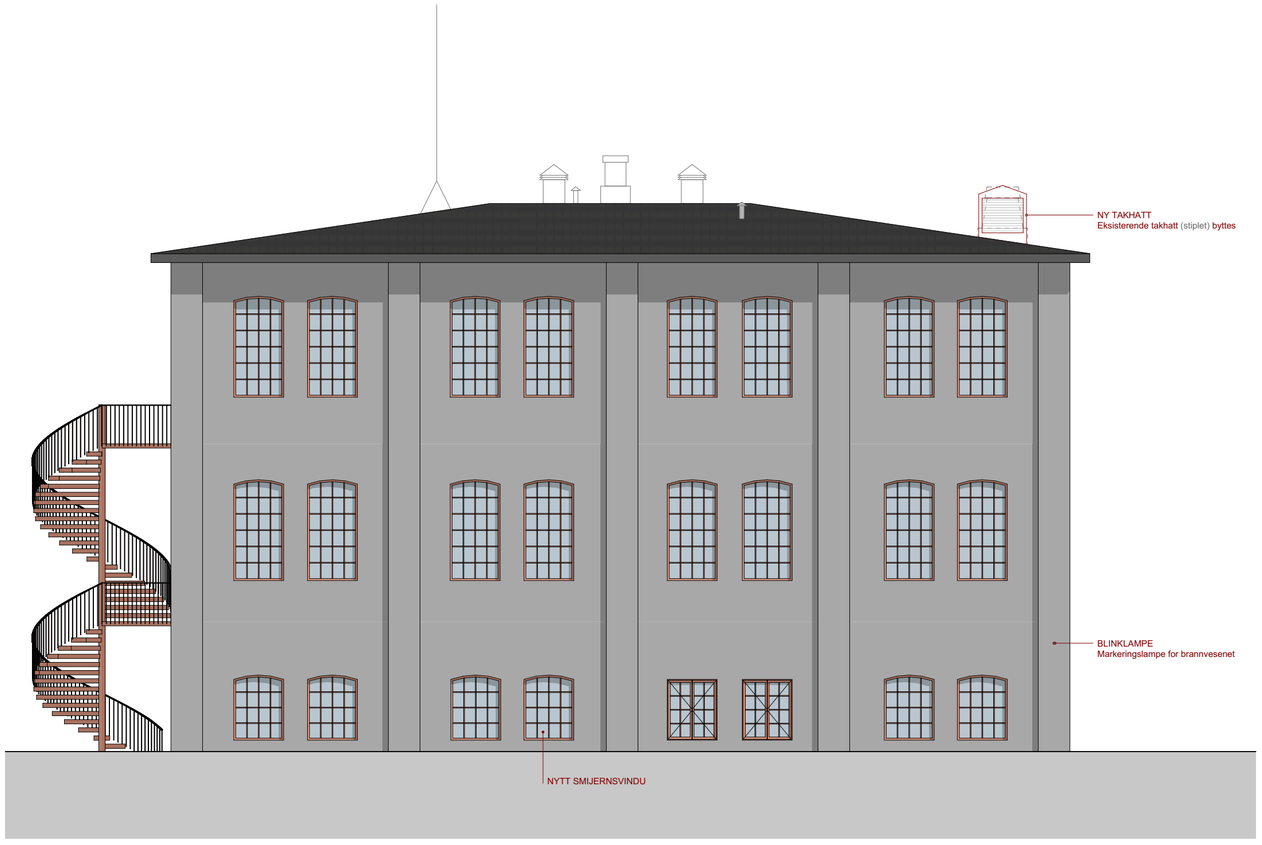

1:100 Fasade Sør

	FORPROSJEKT
	SØKNADSTEGNING
	DETALJEPROSJEKT
▶	ANBUDSTEGNING
	ARBEIDSTEGNING
	DOKUMENTASJONSTEGNING

ARK : Lusparken Arkitekter AS
Brattørgata 5
7010 Trondheim
Tlf.: 73 83 14 00
firmapost@lusparken.no

RIB : WSP Engineering
Granåsvegen 15 B
7069 Trondheim
Tlf: 932 40 000
kim.rasen@wsp.com

RIE : UnionConsult
Ryensvingen 5
0680 Oslo
Tlf: 919 16 111
firmapost@unionconsult.no

RIV : VRG - VVS Rådgiverne AS
Granåsvegen 1
7069 Trondheim
Tlf: 975 92 986
firmapost@vvsradgiverne.no

Tegningsnr.:
10220.00072.00.A.200.40.102

Revisjon nr.:

Tittel:
Fasade Sør og Øst

Rev	Dato	Beskrivelse	Sign	Kontr

Lokalisering:

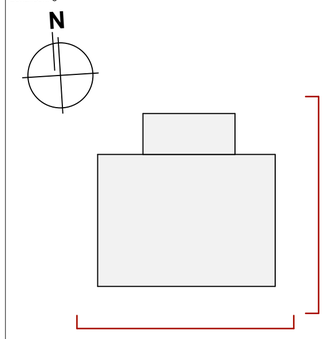

Fase
Anbudsunderlag

Byggherre: STATSBYGG

Prosjektnummer byggherre: 1152003

Tittel:
NTNU Retorten

Fasade Sør og Øst

Byggtype: 411 Admbygg

Godkjent:

Kontroll prosjekt
Sign.: AS MA

Filnavn: 10220.00072.00.A.200.40.102.pdf

Dato opprettet: 30.01.2019

Målestokk: 1:100 (A2)

Kontroll utførende
Sign.: Kontroll:

Prosjektnr. pro/lev. 1152003

Tegningsnummer:

Eiendomsnummer	Byggnummer	Etasje	Fag	Systemkode	Tegn.type	Løpenr.	Prosj.fase	Rev.	Status
10220	00072	00	A	200	40	102			

BIM med ArchiCAD 22 NOR Filplassering: BIMcloud: calatrava - BIMcloud Basic for ARCHICAD 22/1152003 NTNU Retorten