




PLAN - RESEPSJON 142
1:20

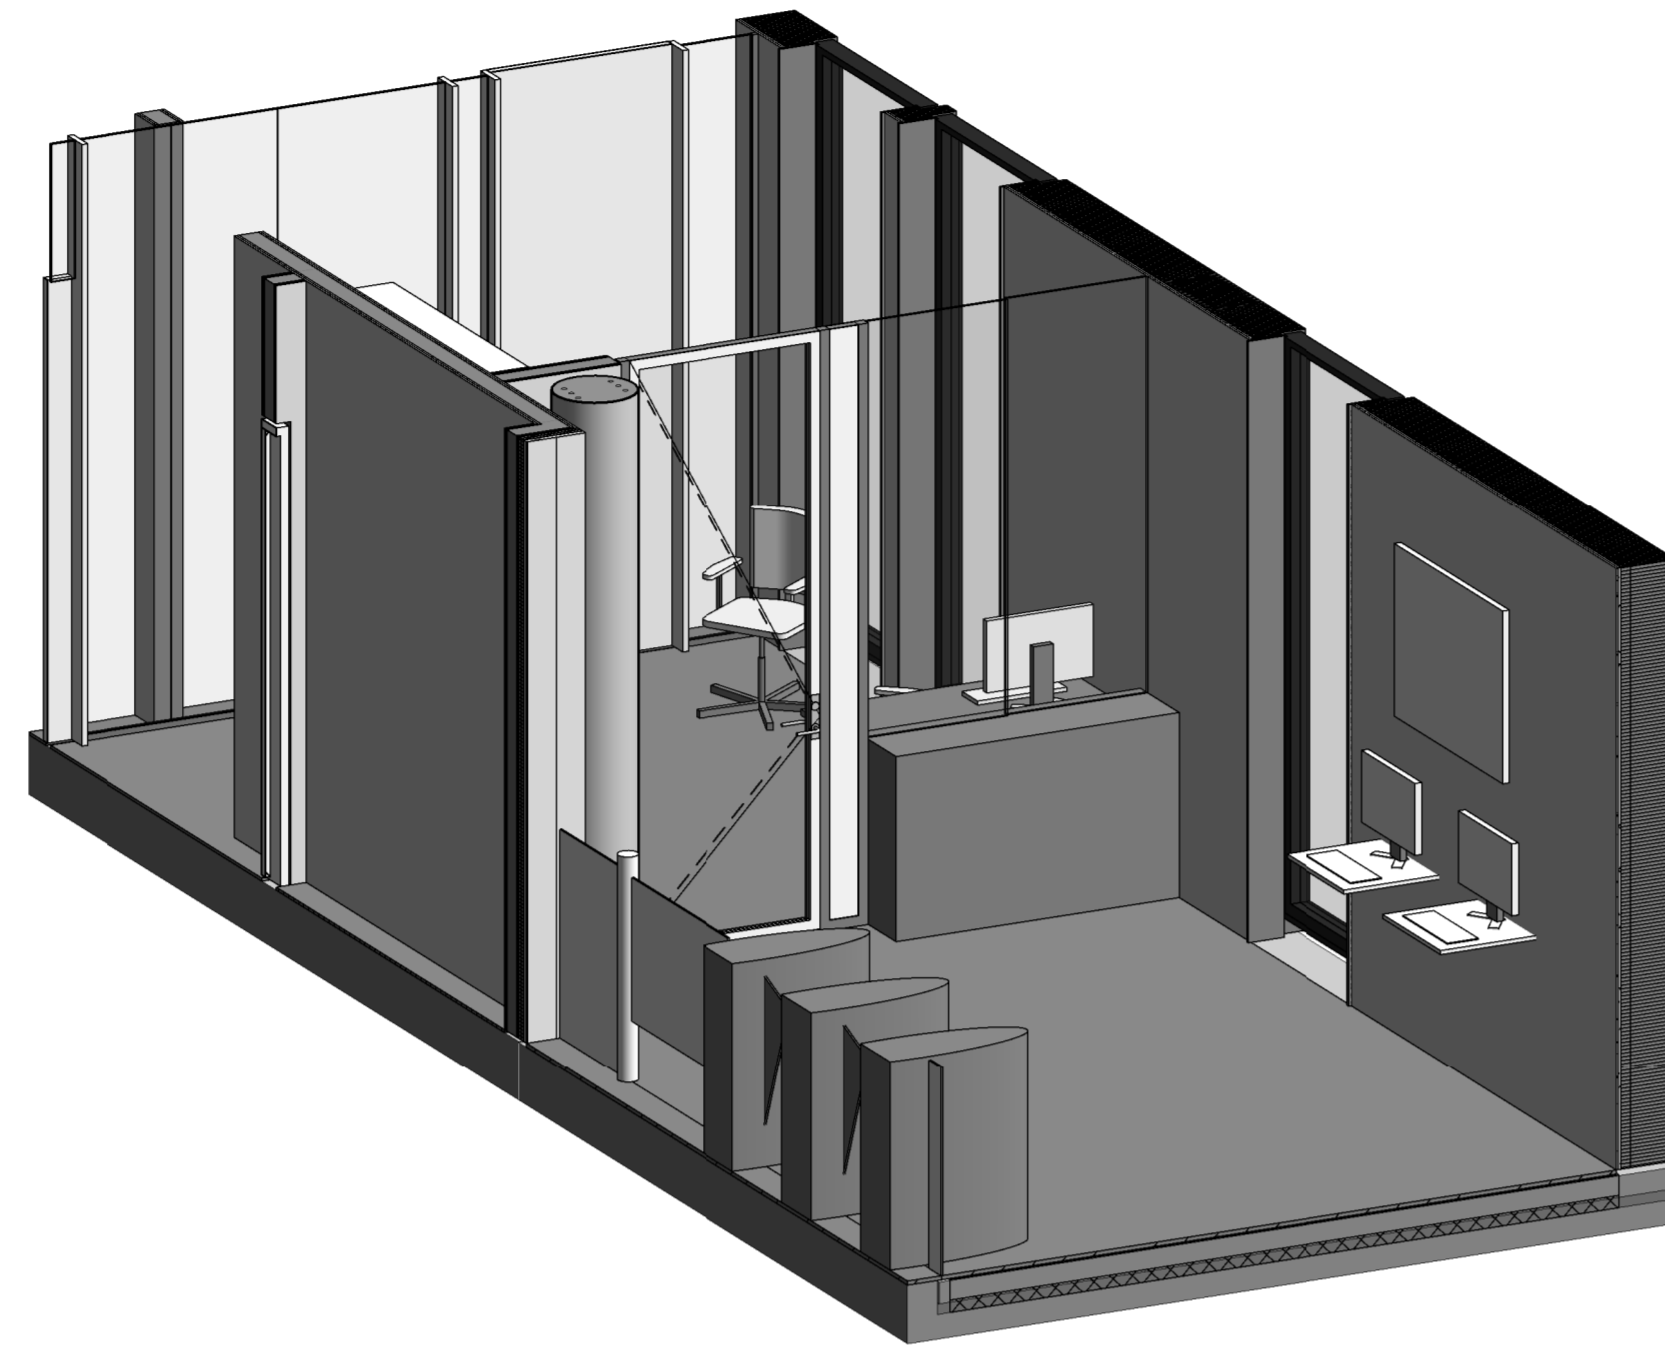


3D RESEPSJON 142, 01

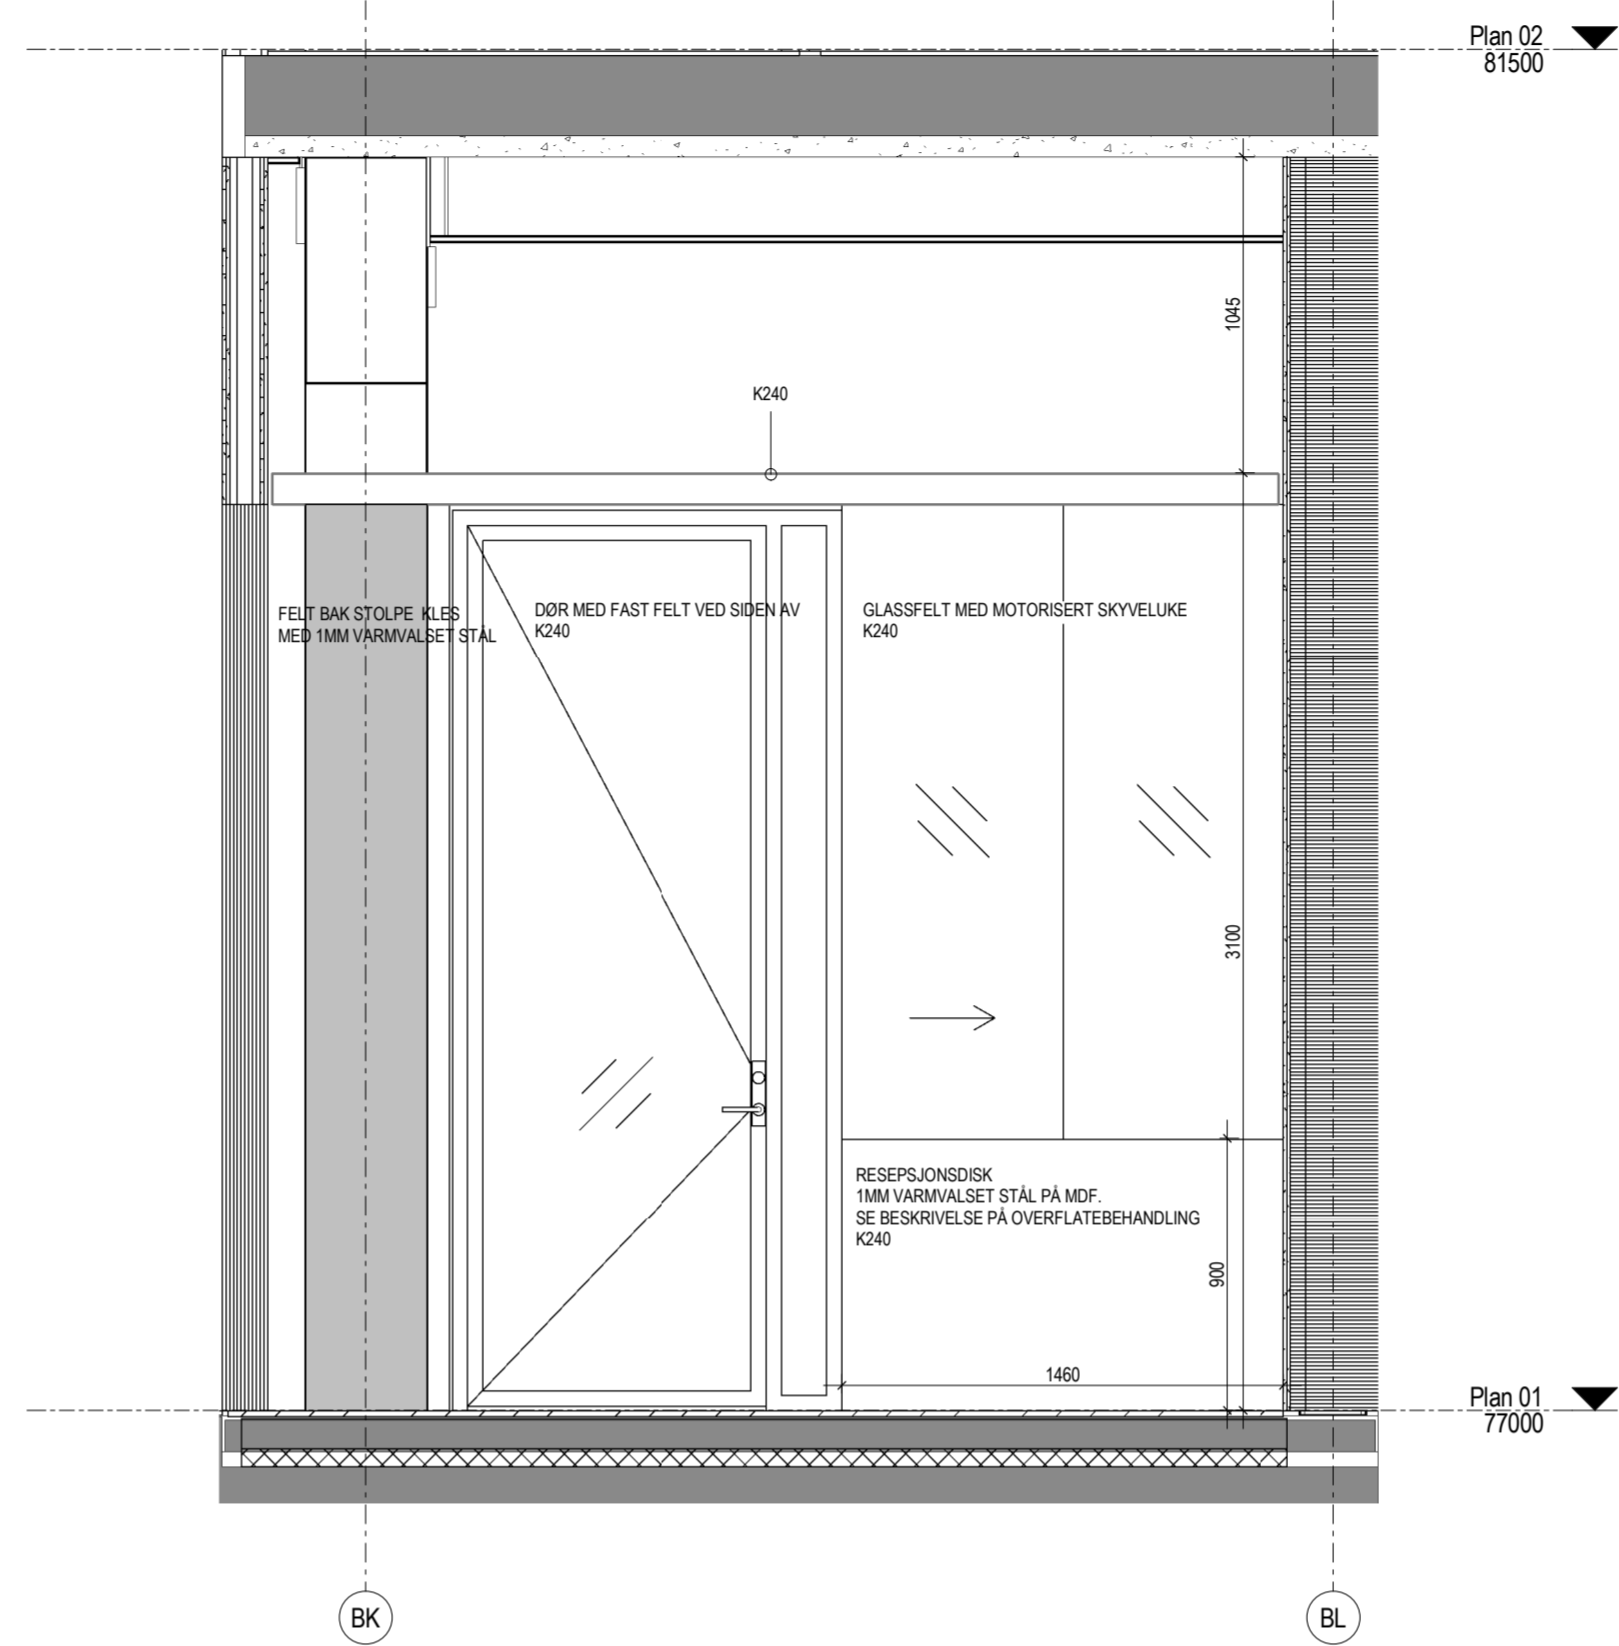


OPPRISS A - RESEPSJON 142
1:25

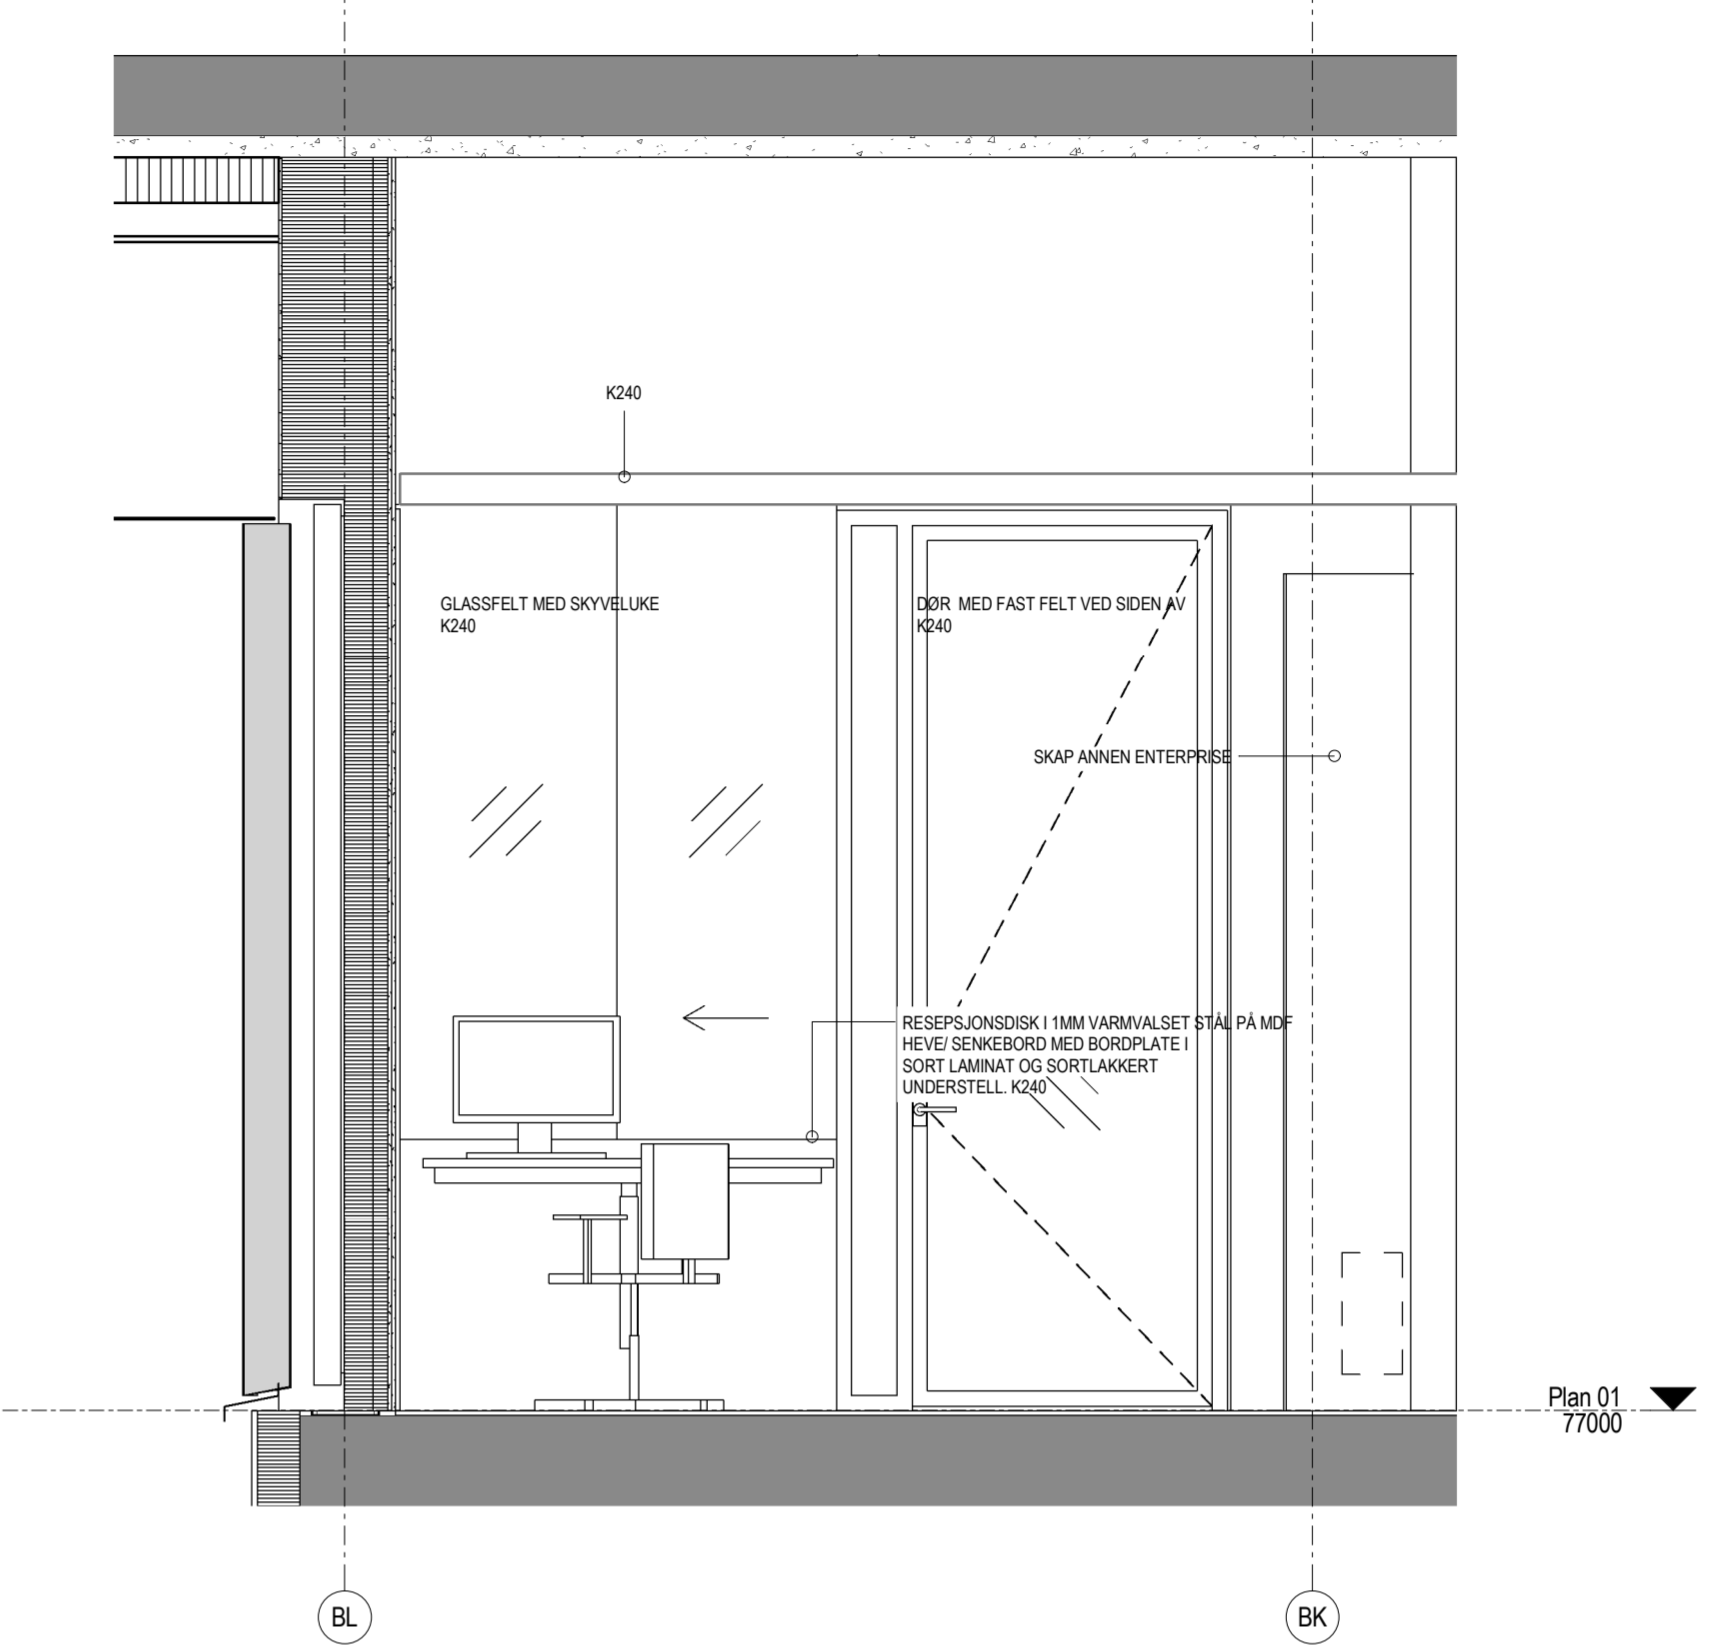


OPPRISS B - RESEPSJON 142
1:25

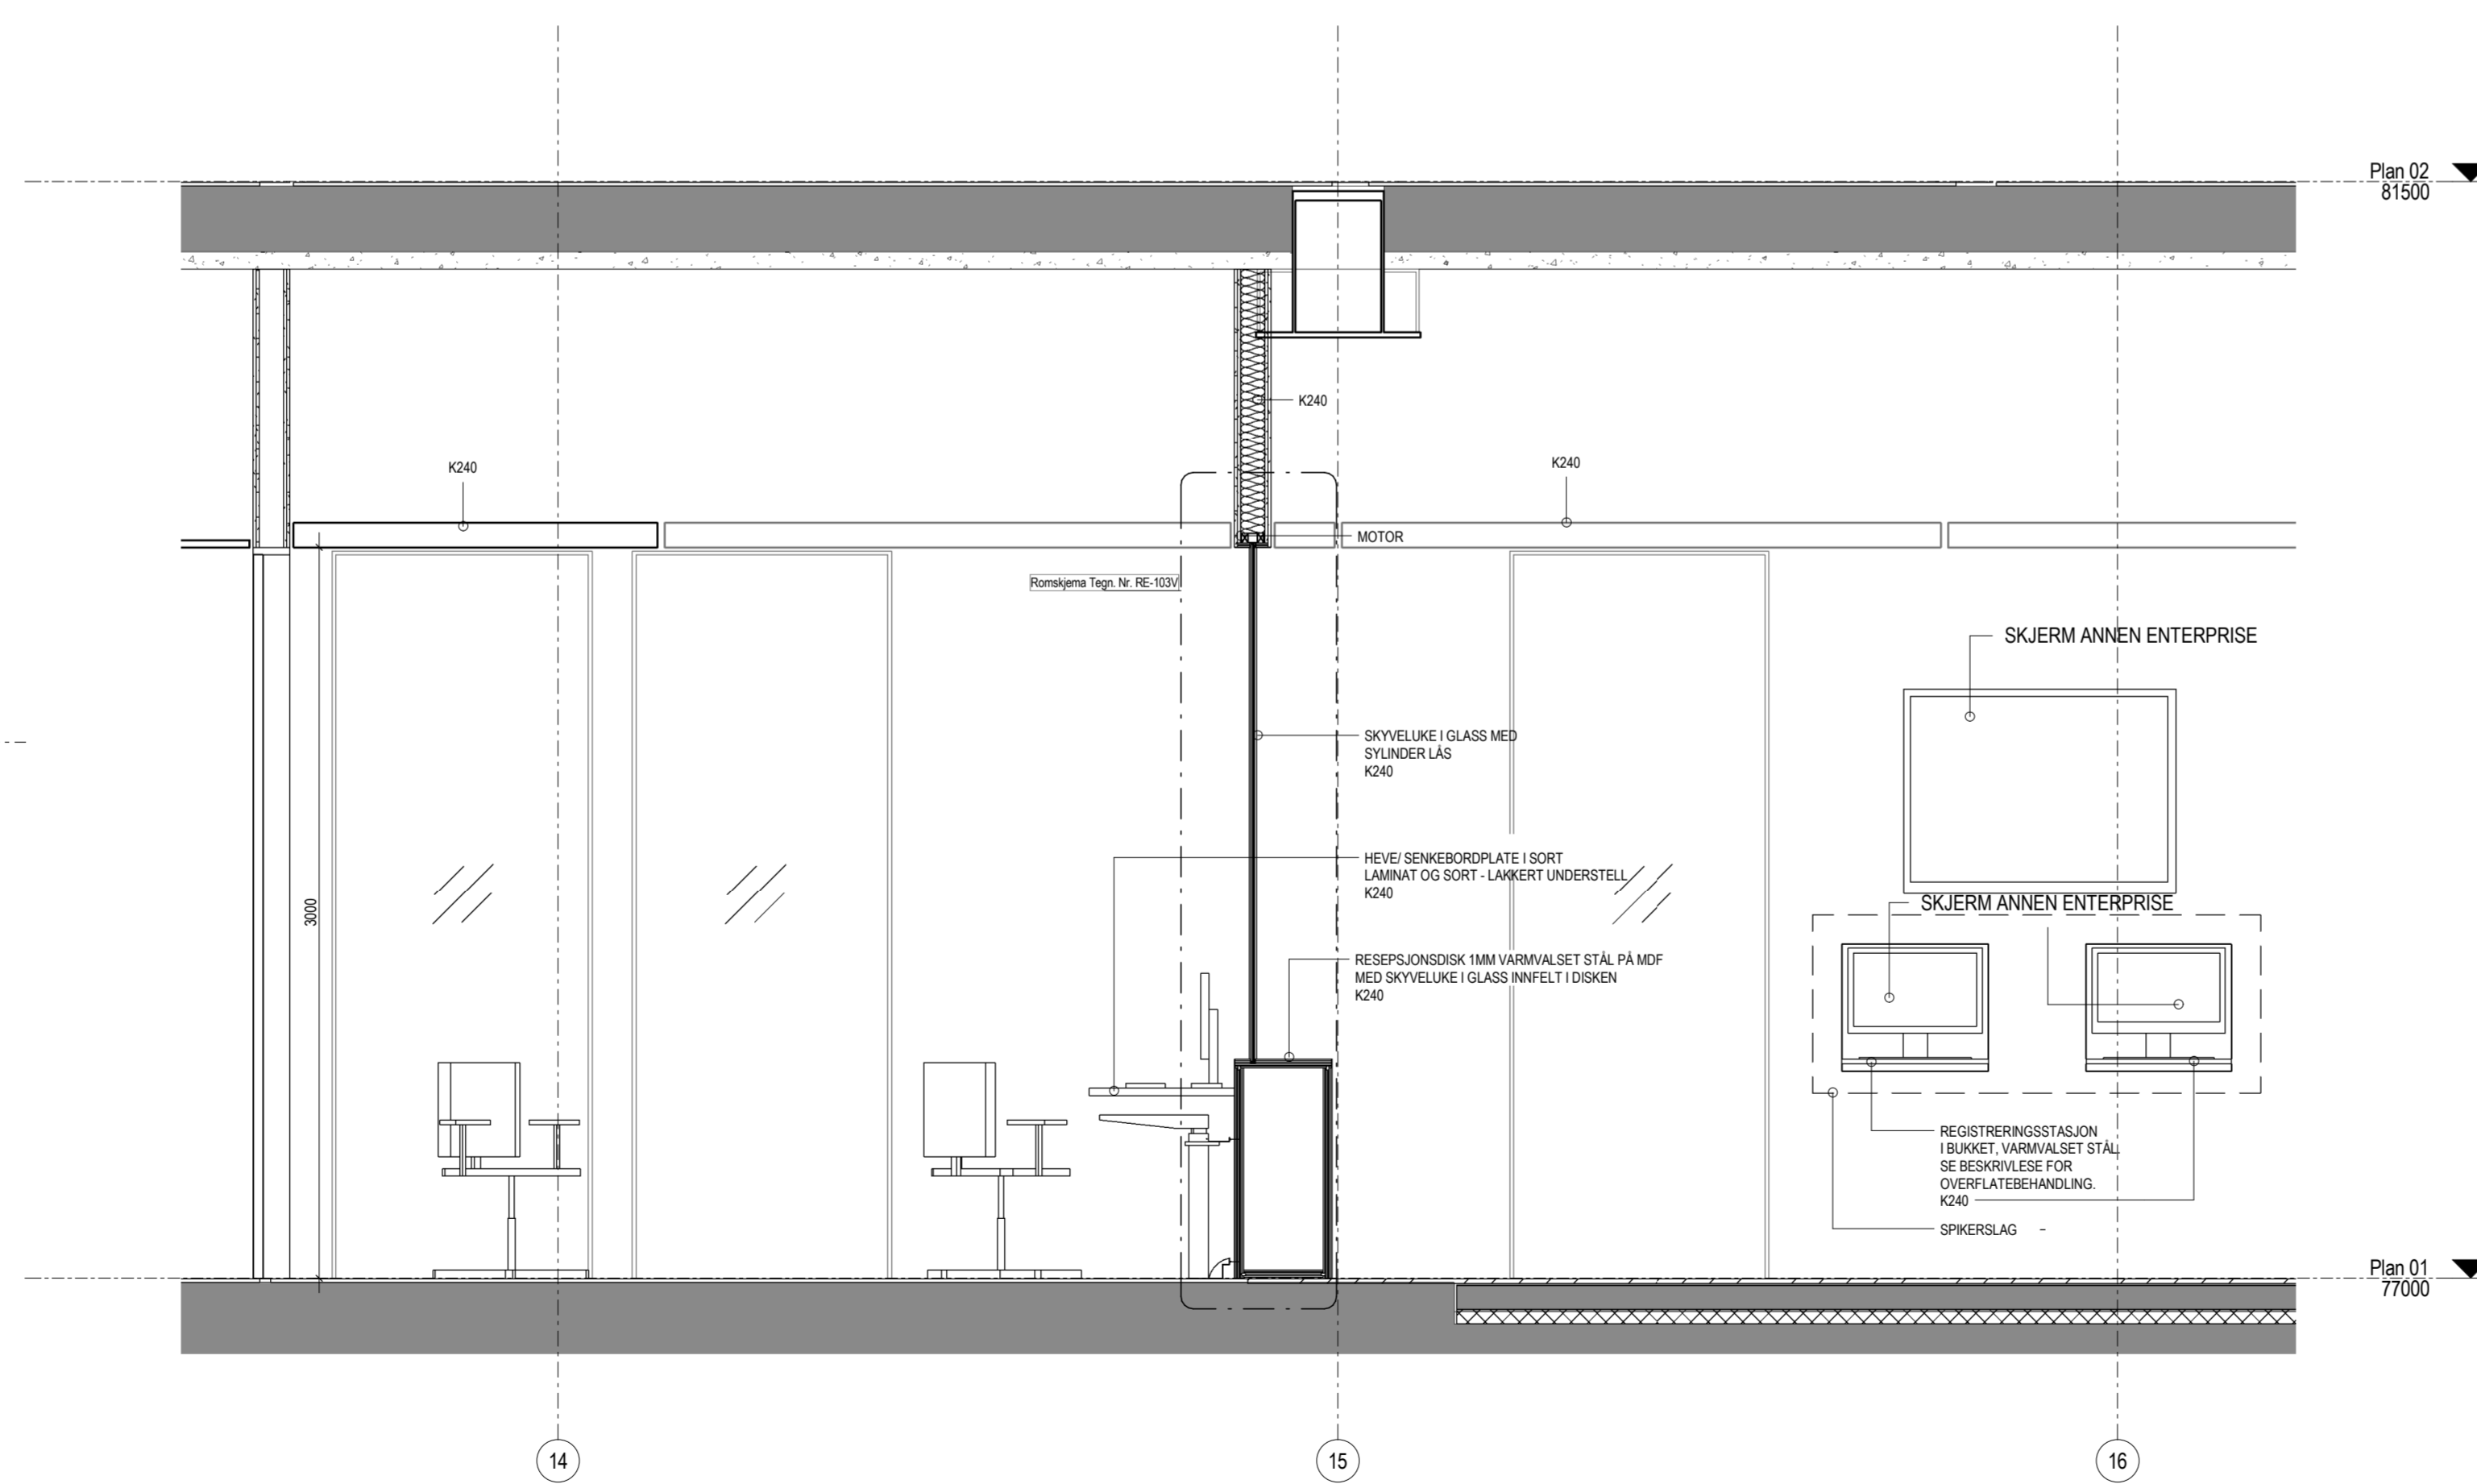

OPPRISS/ SNITT C - RESEPSJON 142
1:25

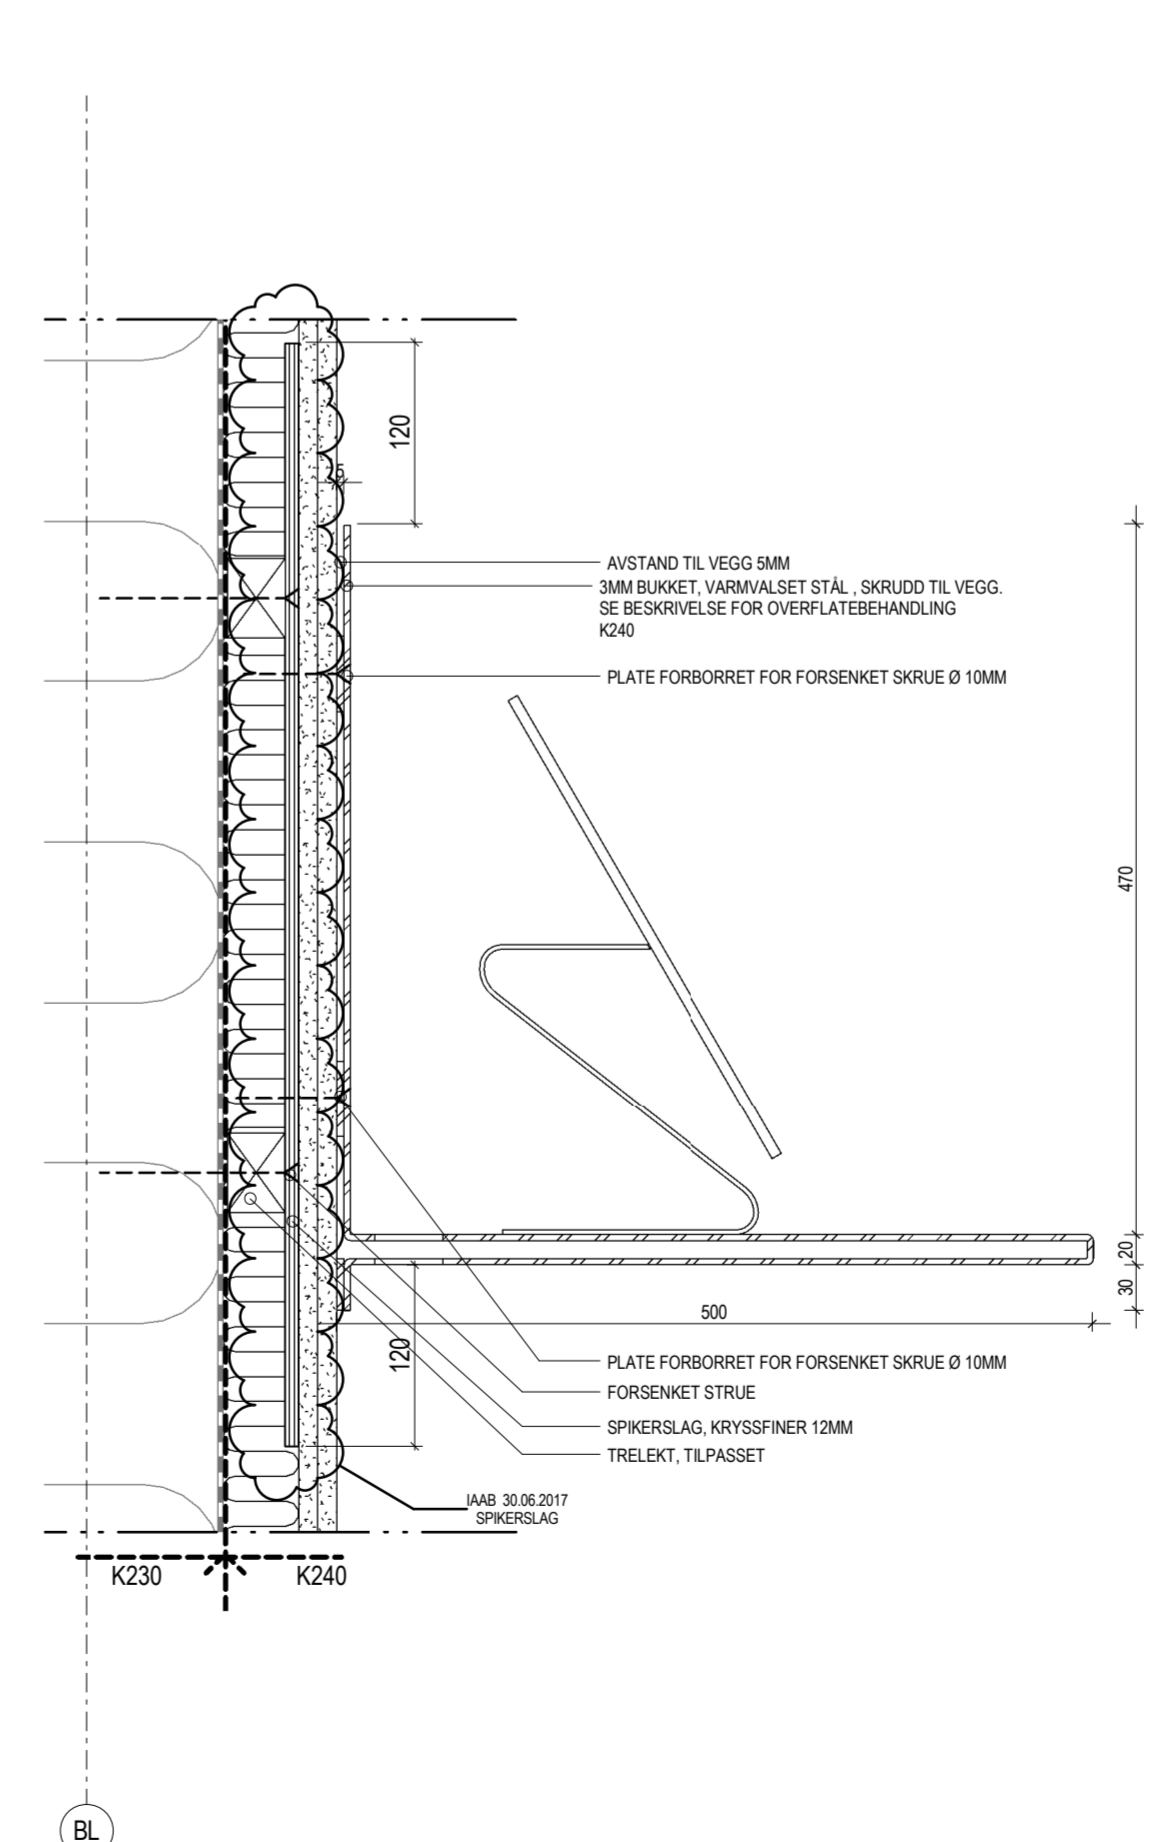

E - REGISTRERINGSSTASJON PÅ VEGG, SNITT
1:5

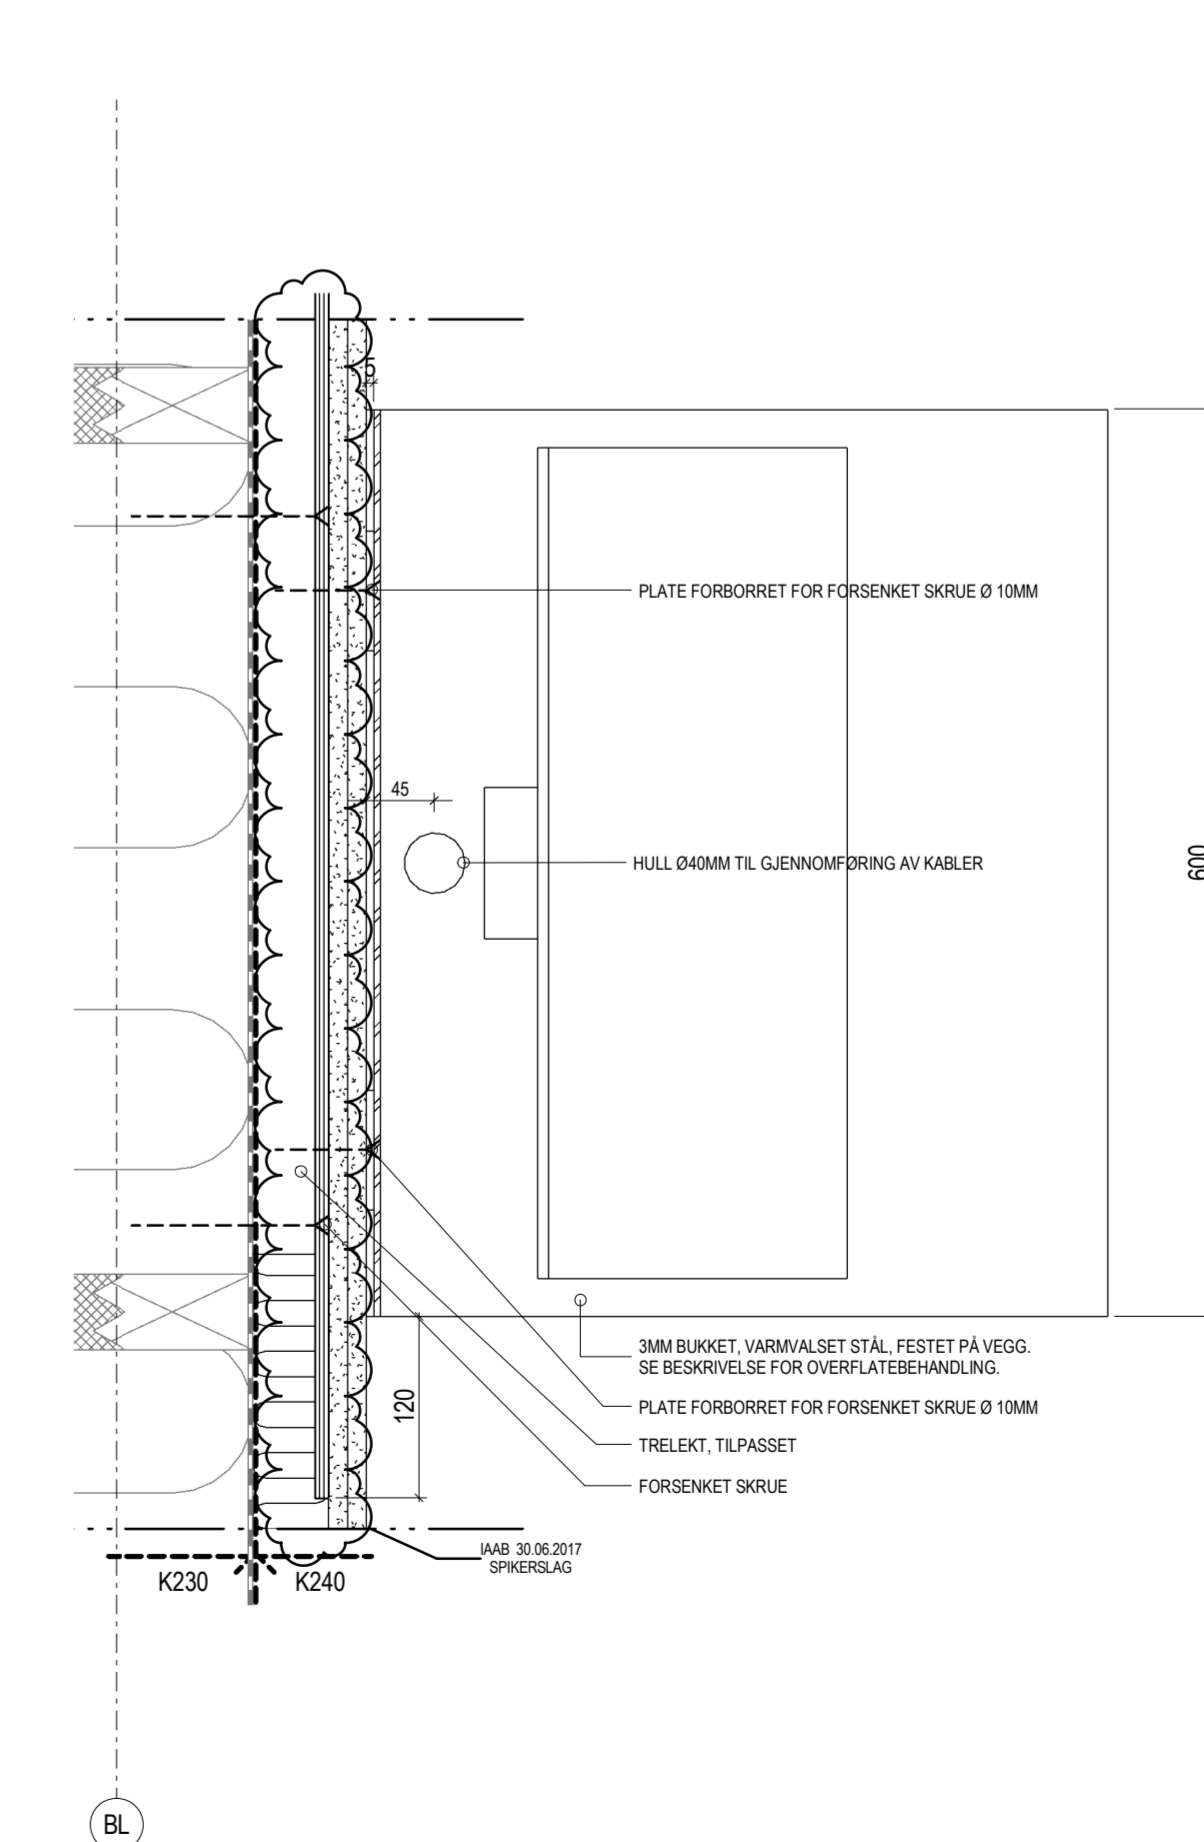



E - REGISTRERINGSSTASJON PÅ VEGG, PLAN
1:5

14323_XXX_XX_A_200_51_100_DETALJEHEFTE - FAST INVENTAR K240, DETALJ RE - 103V

0	0	22.12.2017	Utgitt for NO 1420 01		HAMOROWARUJO					
Rev				Beskrivelse	SIGN KONTRULL GODKJ					
SB Tegningsnummer					Prosjektnummer for					
Komplekksnummer	Byggnummer	Etasje	Fag	Systemkode	Type	Utgitt	Prosjekt	Status	prosjekterende / rev.	
14323	142	01	A	200	63	301	04	00	G	121069-A

PG CAMPUS ÅS

ARK
 RIB
 RIE
 RIV
 RIG
 LARK
 RIB
 PLAN
 RIKU

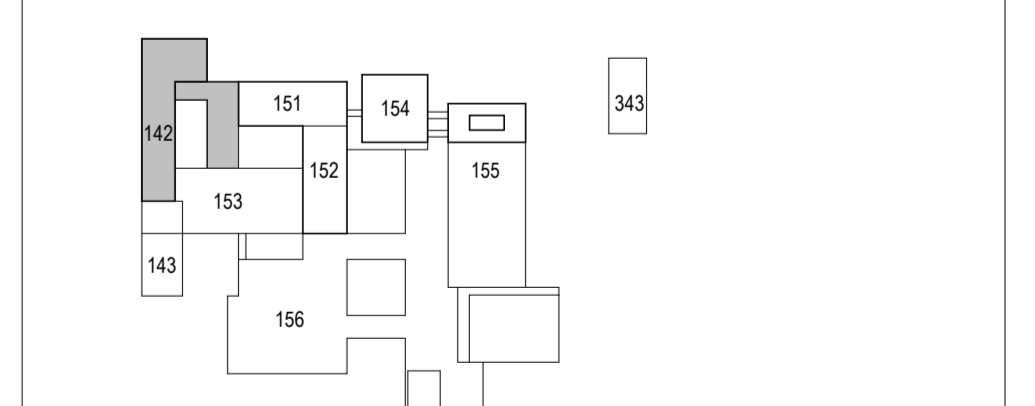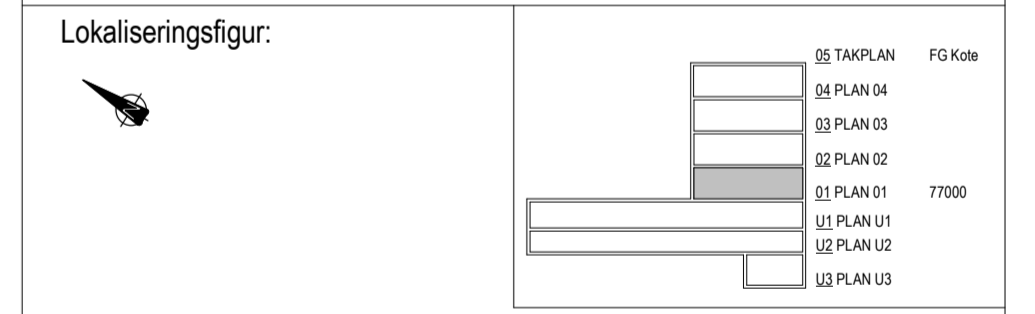

Fase **ARBEIDSTEGNING**

STATSBYGG 1000501

Tittel **CAMPUS ÅS, SLP**
142
RESEPSJONSDISK 142

Godkjent	GEJU
Kontroll Prosjekt	
Sign	Kontroll
MAYO	ROWA
Fileravn	SB-14323_03_ARK_XXX
Dato	4.11.2016
Målestokk	1:5, 1:20, 1:25
Kontroll Utførende	
Sign	Kontroll

SB Tegningsnummer									
Komplekksnummer	Byggnummer	Etasje	Fag	Systemkode	Type	Utgitt	Prosjekt	Status	prosjekterende / rev.
14323	142	01	A	200	63	301	04	00	G