

Sted (gatenavn, husnr. eller Gnr./Bnr.) Ved Burøyveien 20		Graveområdet skal merkes tydelig på vedlagt kart Gravingen gjelder MILJØ UNDER SØKELSER	
Tiltakshaver/fakturamottaker NORDLAND FYLKEKOMMUNE		Ansvarlig utførende med kontaktperson / FAKTURA MOTTAKER RAMBOLL NORGE AS	
Fakturaadresse RAMBOLL: FAKTURA MOTTAK, PB 190 ØKERN 0510 OSLO		Gravemeldingen returneres til denne e-post adressen ALF.KVASSHEIM@RAMBOLL.NO	
Postnr og sted	Telefonnr. tiltakshaver 90159525	Postnr og sted 7494 TRONDHEIM	Telefonnr. utførende 91567864

**Trasévalg skal varsles og godkjennes av grunneier før igangsetting**

Arbeidet begynner

UKE 14

Arbeidet ventes ferdig

UKE 14

Skal det graves i kommunal veg, gate, fortau?  
Blir gaten sperret?  
Skal det graves i annen kommunal grunn?

Ja	Nei
	<input checked="" type="checkbox"/>
	<input checked="" type="checkbox"/>
	<input checked="" type="checkbox"/>

Varslingsplan skal være godkjent før graving  
Varslingsplan skal være godkjent før graving  
Kontakt Eiendomskontoret

Undertegnede forplikter seg til å utføre arbeidet etter de regler for graving i Bodø kommune som er trykt på eget ark.  
Anvisninger som blir gitt av berørte etater vil bli nøyaktig fulgt.  
Eventuelle skader på kabler og ledninger inklusive følgeskader vil bli erstattet av ansvarlig utførende.


SE VEDLAGTE BESTILLING  
Signatur tiltakshaver/fakturamottaker

  
Signatur utførende

Søknaden er vist til <b>GEOMATIKK</b> 31/3-17 Alf Kvanheim Dato og underskrift	Merknad MOTTATT GRAVEMELDING
Søknaden er vist til <b>BODØ ENERGI AS</b> Byteknikk, Herredshuset <b>Bodø Energi AS</b> 31.03.17 AH Dato og underskrift	Merknad <b>Graving ikke tillatt før kablene er påvist</b> Ring 75 55 53 80/81 for avtale
Søknaden er vist til <b>BODØ KOMMUNE</b> Byteknikk, Herredshuset <b>BYTEKNIKK</b> 31.03.17 AH Dato og underskrift	Merknad Kommunal vannledning i graveområdet. Påvises ved graving dypere enn 1 m.

**Alle stikkledninger for vann og avløp skal innmåles på åpen grøft.**

**Ring å gi beskjed dagen før. Tlf. 75 55 50 00 - Mobil 90 54 23 79**

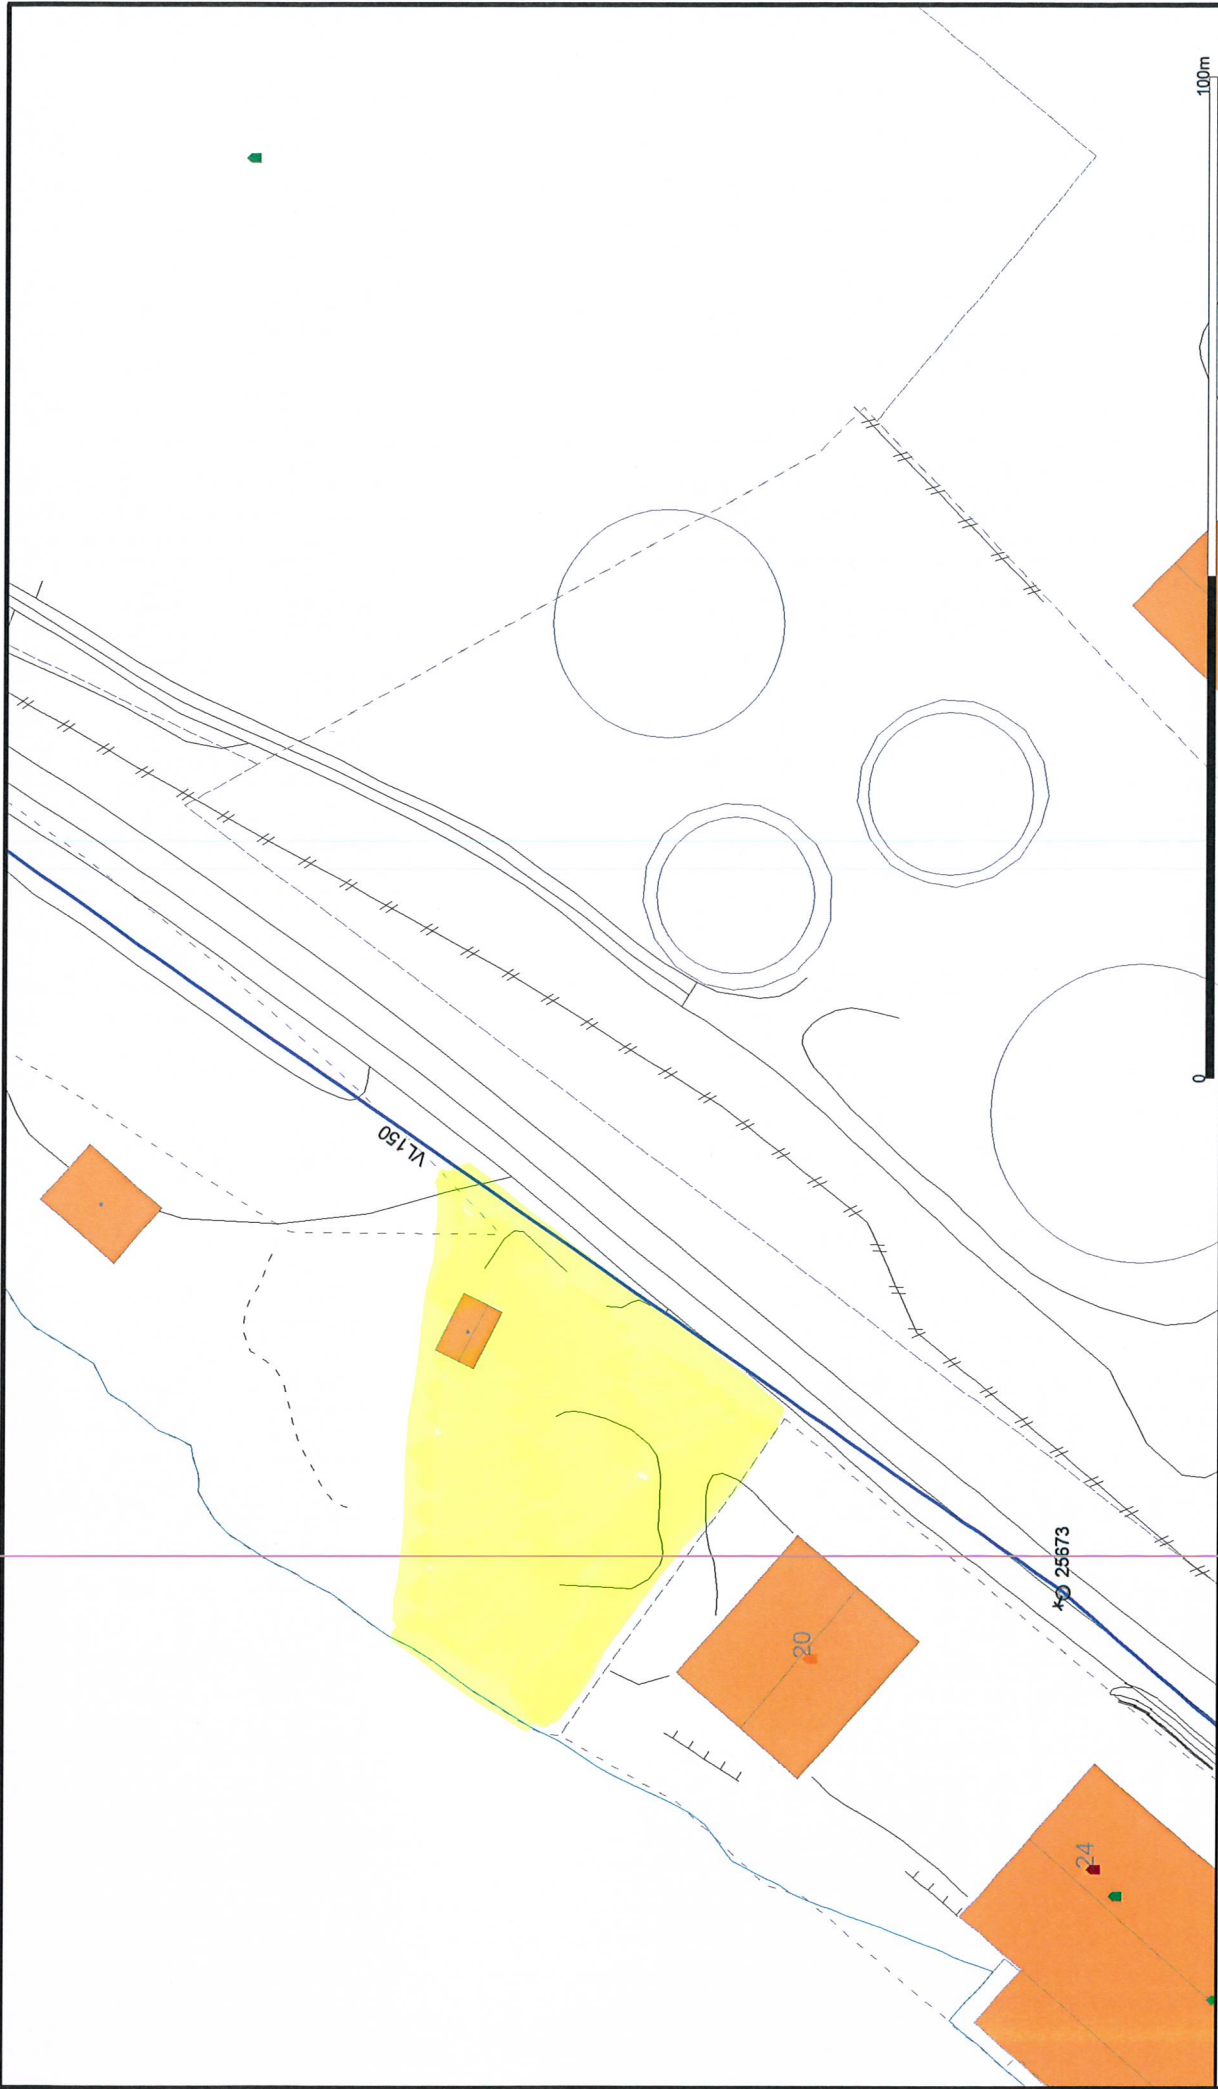

Beliggenhet og høyder må oppfattes som orienterende. Samtlige høyder i NGO




**Bodø Kommune**  
Byteknikk

Dato: 2017.03.31  
Sigr: AKH

Målestokk  
1:750



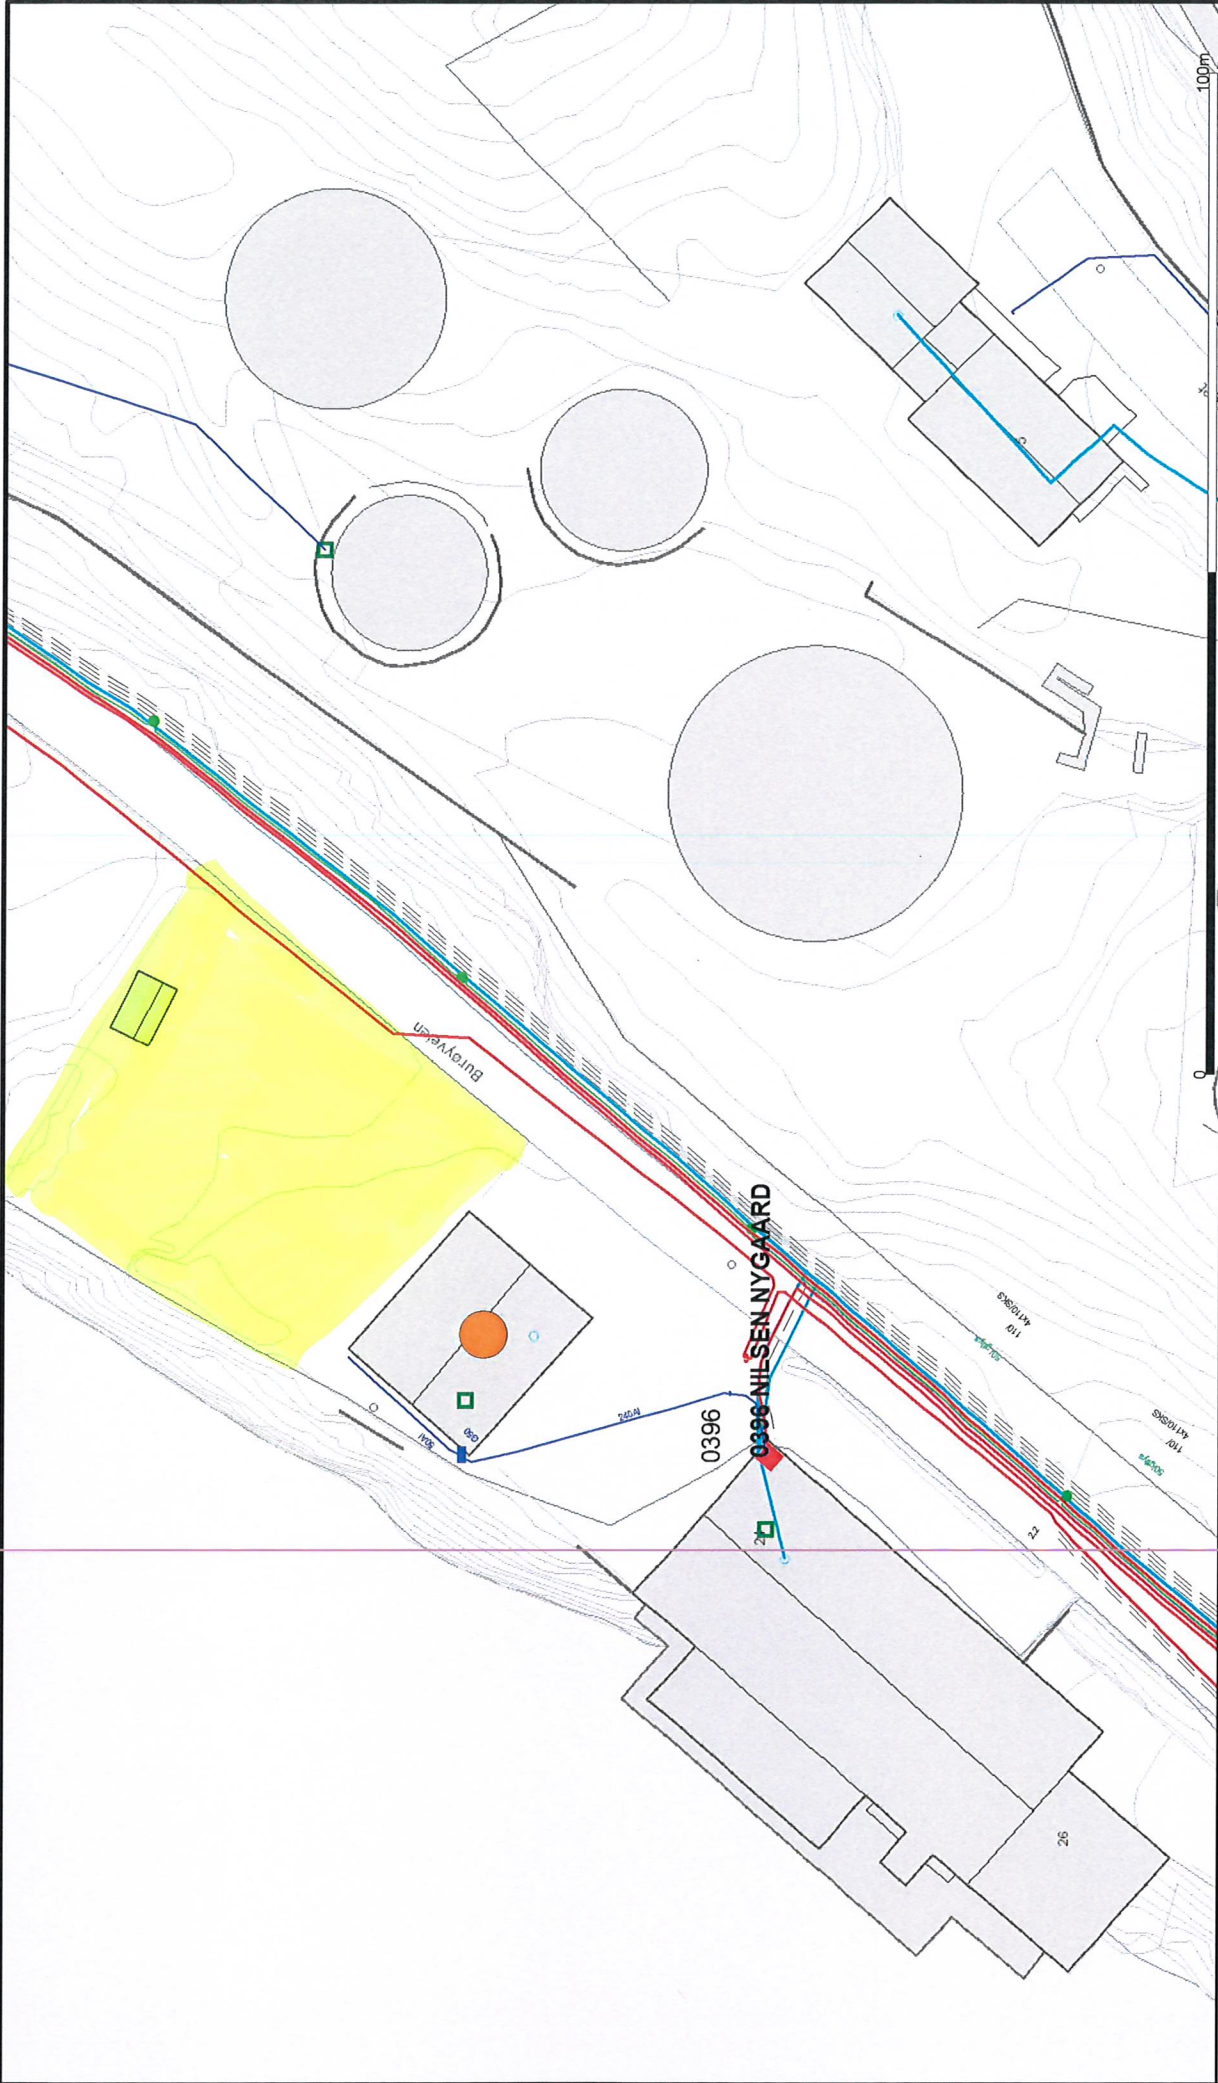

 <b>Nordlandsnett AS</b>		 Målestokk <b>1:750</b>
 <b>Nordlandsnett</b>	date: 2017.03.31 sign: ASTRI	
<p>Omriss viser område klart for graving av BE.          Beliggenhet og høyder på elkabler          må oppfattes kun som orienterende,          og må påvises ved graving o.l.l.</p>		

