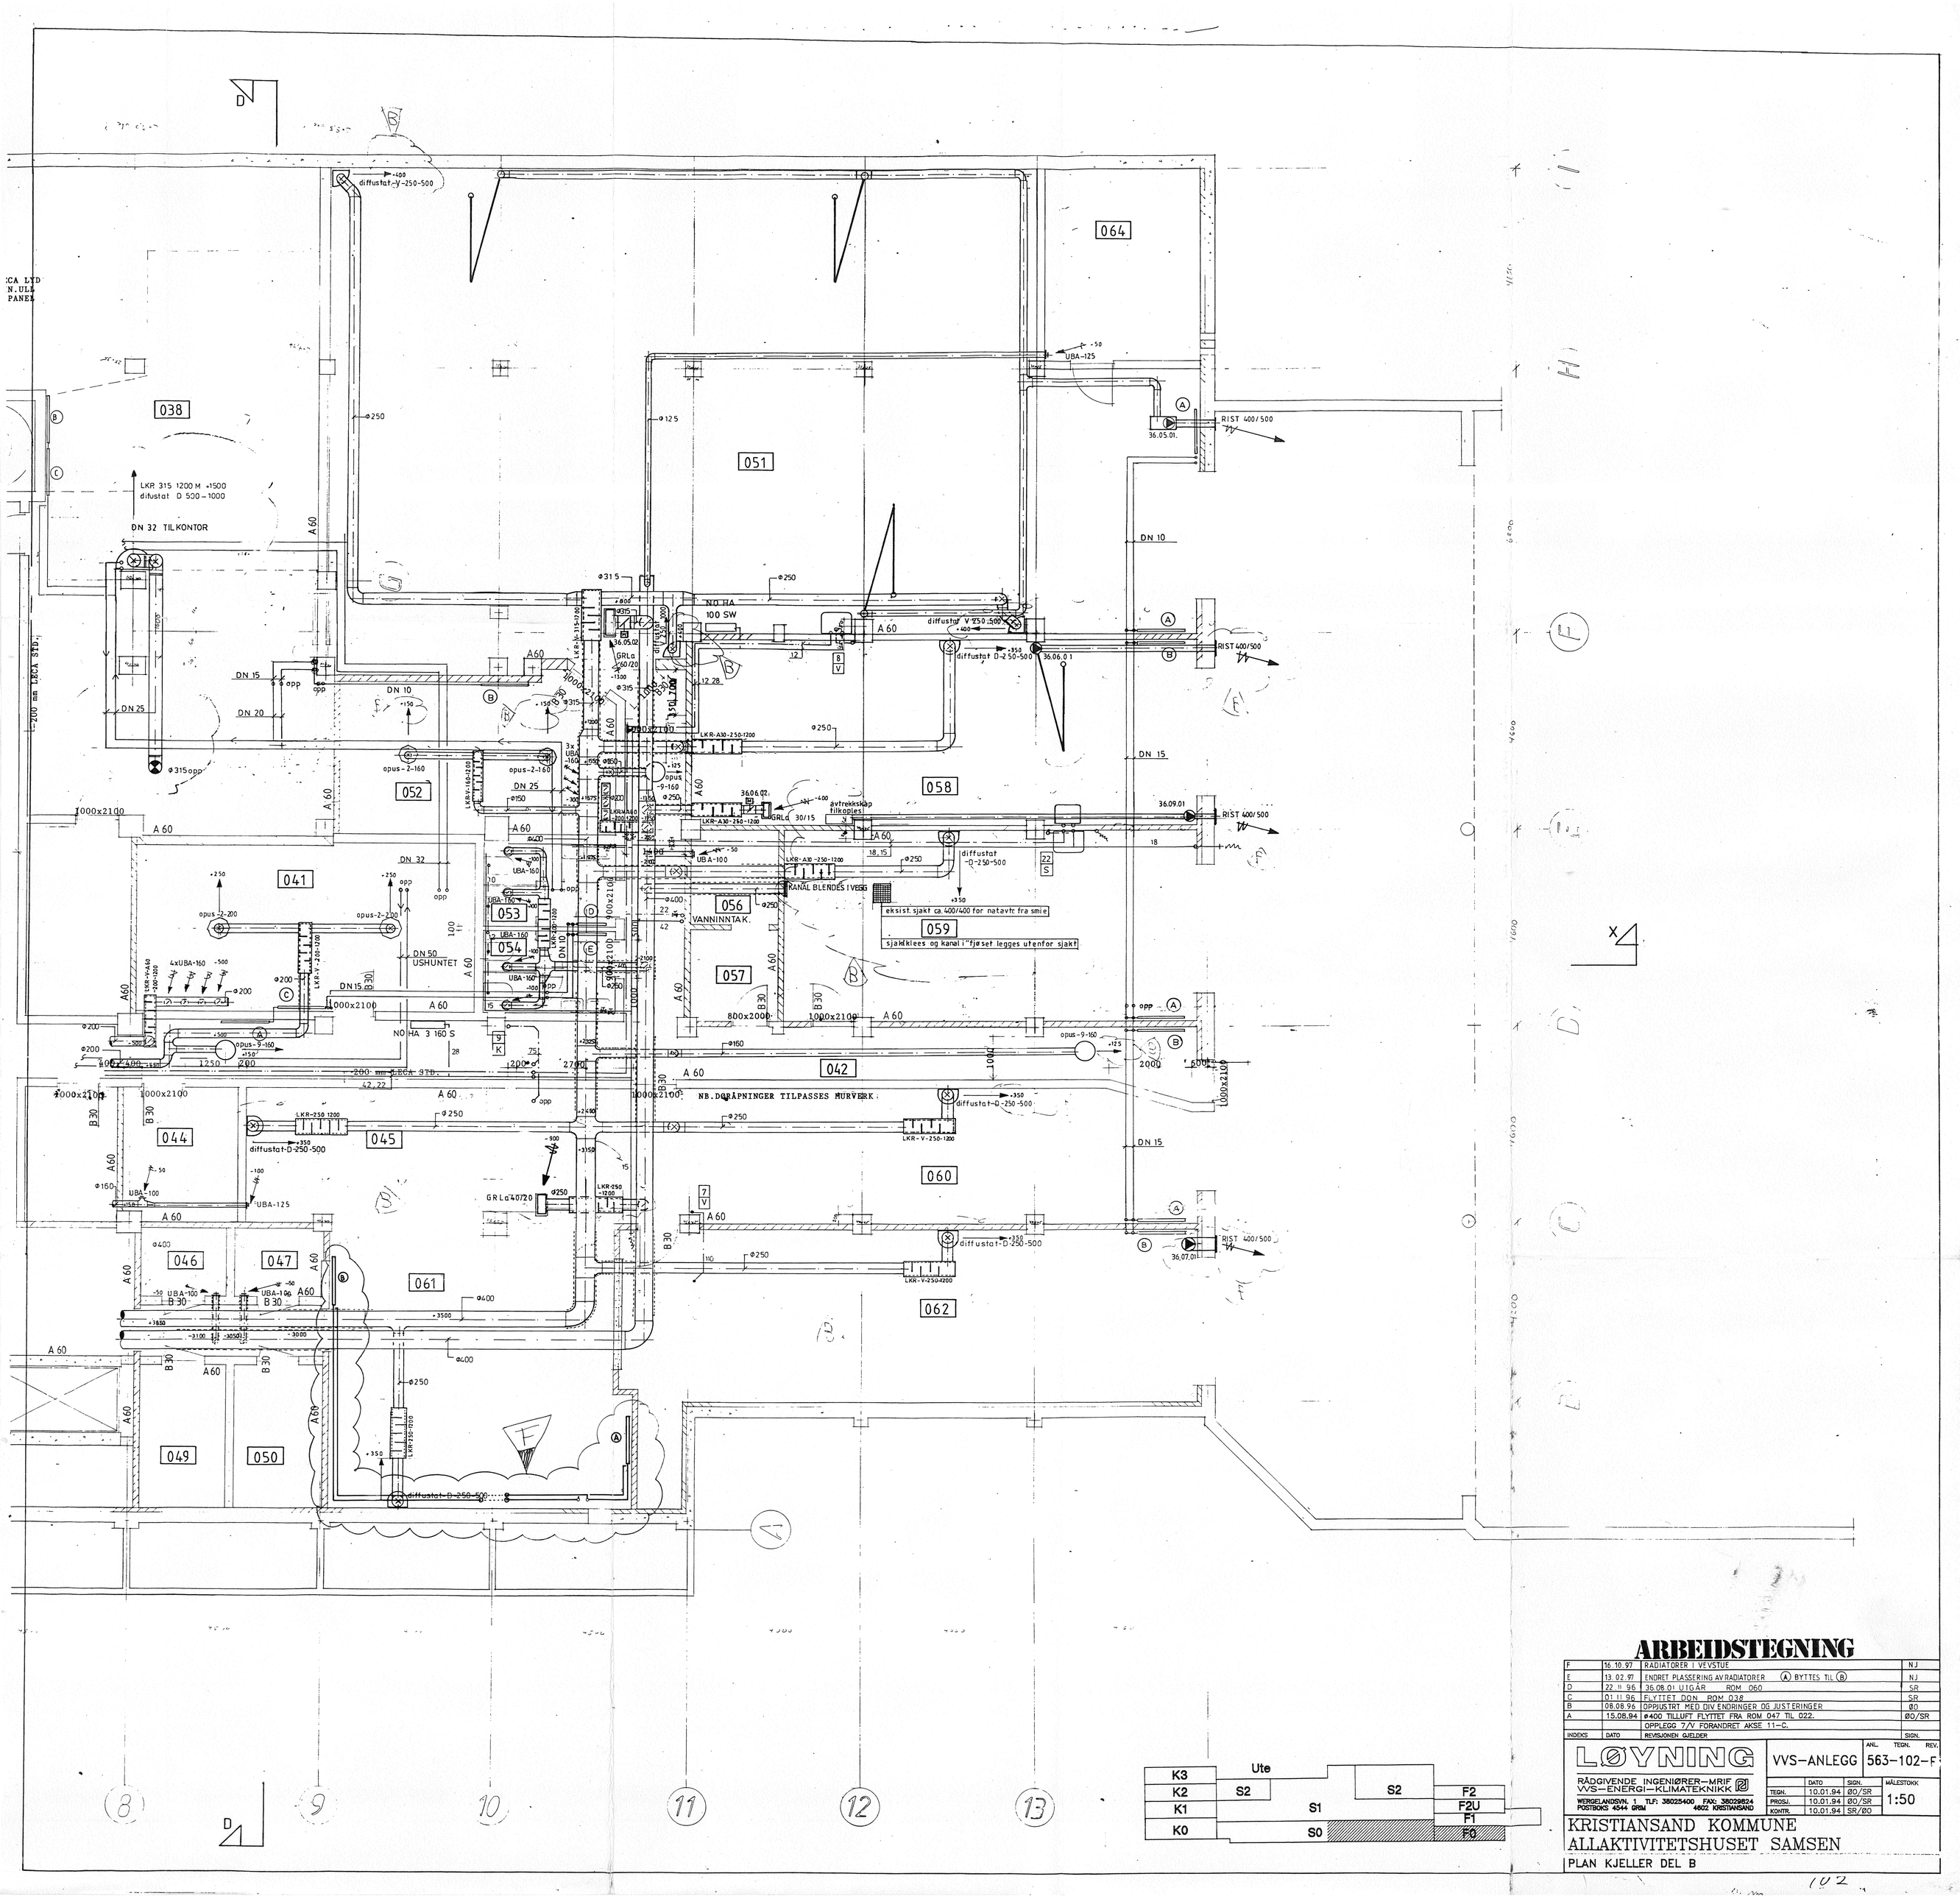

ARBEIDSTEGNING

INDEKS	DATO	REVISJONEN GJELDER	SIGN.
F	16.10.97	RADIATORER I VEVSTUE	NJ
E	13.02.97	ENDRET PLASSERING AV RADIATORER Ⓐ BYTTES TIL Ⓑ	NJ
D	22.11.96	36.08.01 UTGÅR ROM 060	SR
C	01.11.96	FLYTTET DON ROM 038	SR
B	08.08.96	OPPJUSTRT MED DIV ENDRINGER OG JUSTERINGER	ØØ
A	15.08.94	ø400 TILLUFT FLYTTET FRA ROM 047 TIL 022. OPPLEGG 7/V FORANDRET AKSE 11-C.	ØØ/SR

LØYNING
RÅDGIVENDE INGENIØRER – MRIF VVS – ENERGI – KLIMATEKNIKK
WERGELANDSVN. 1 TLF: 38025400 FAX: 38029824
POSTBOKS 4544 GRIM 4602 KRISTIANSAND

VVS-ANLEGG 563-102-F

	DATO	SIGN.	MÅLESTOKK
TEGN.	10.01.94	ØØ/SR	1:50
PROSJ.	10.01.94	ØØ/SR	
KONTR.	10.01.94	SR/ØØ	

KRISTIANSAND KOMMUNE
ALLAKTIVITETSHUSET SAMSEN
PLAN KJELLER DEL B

102