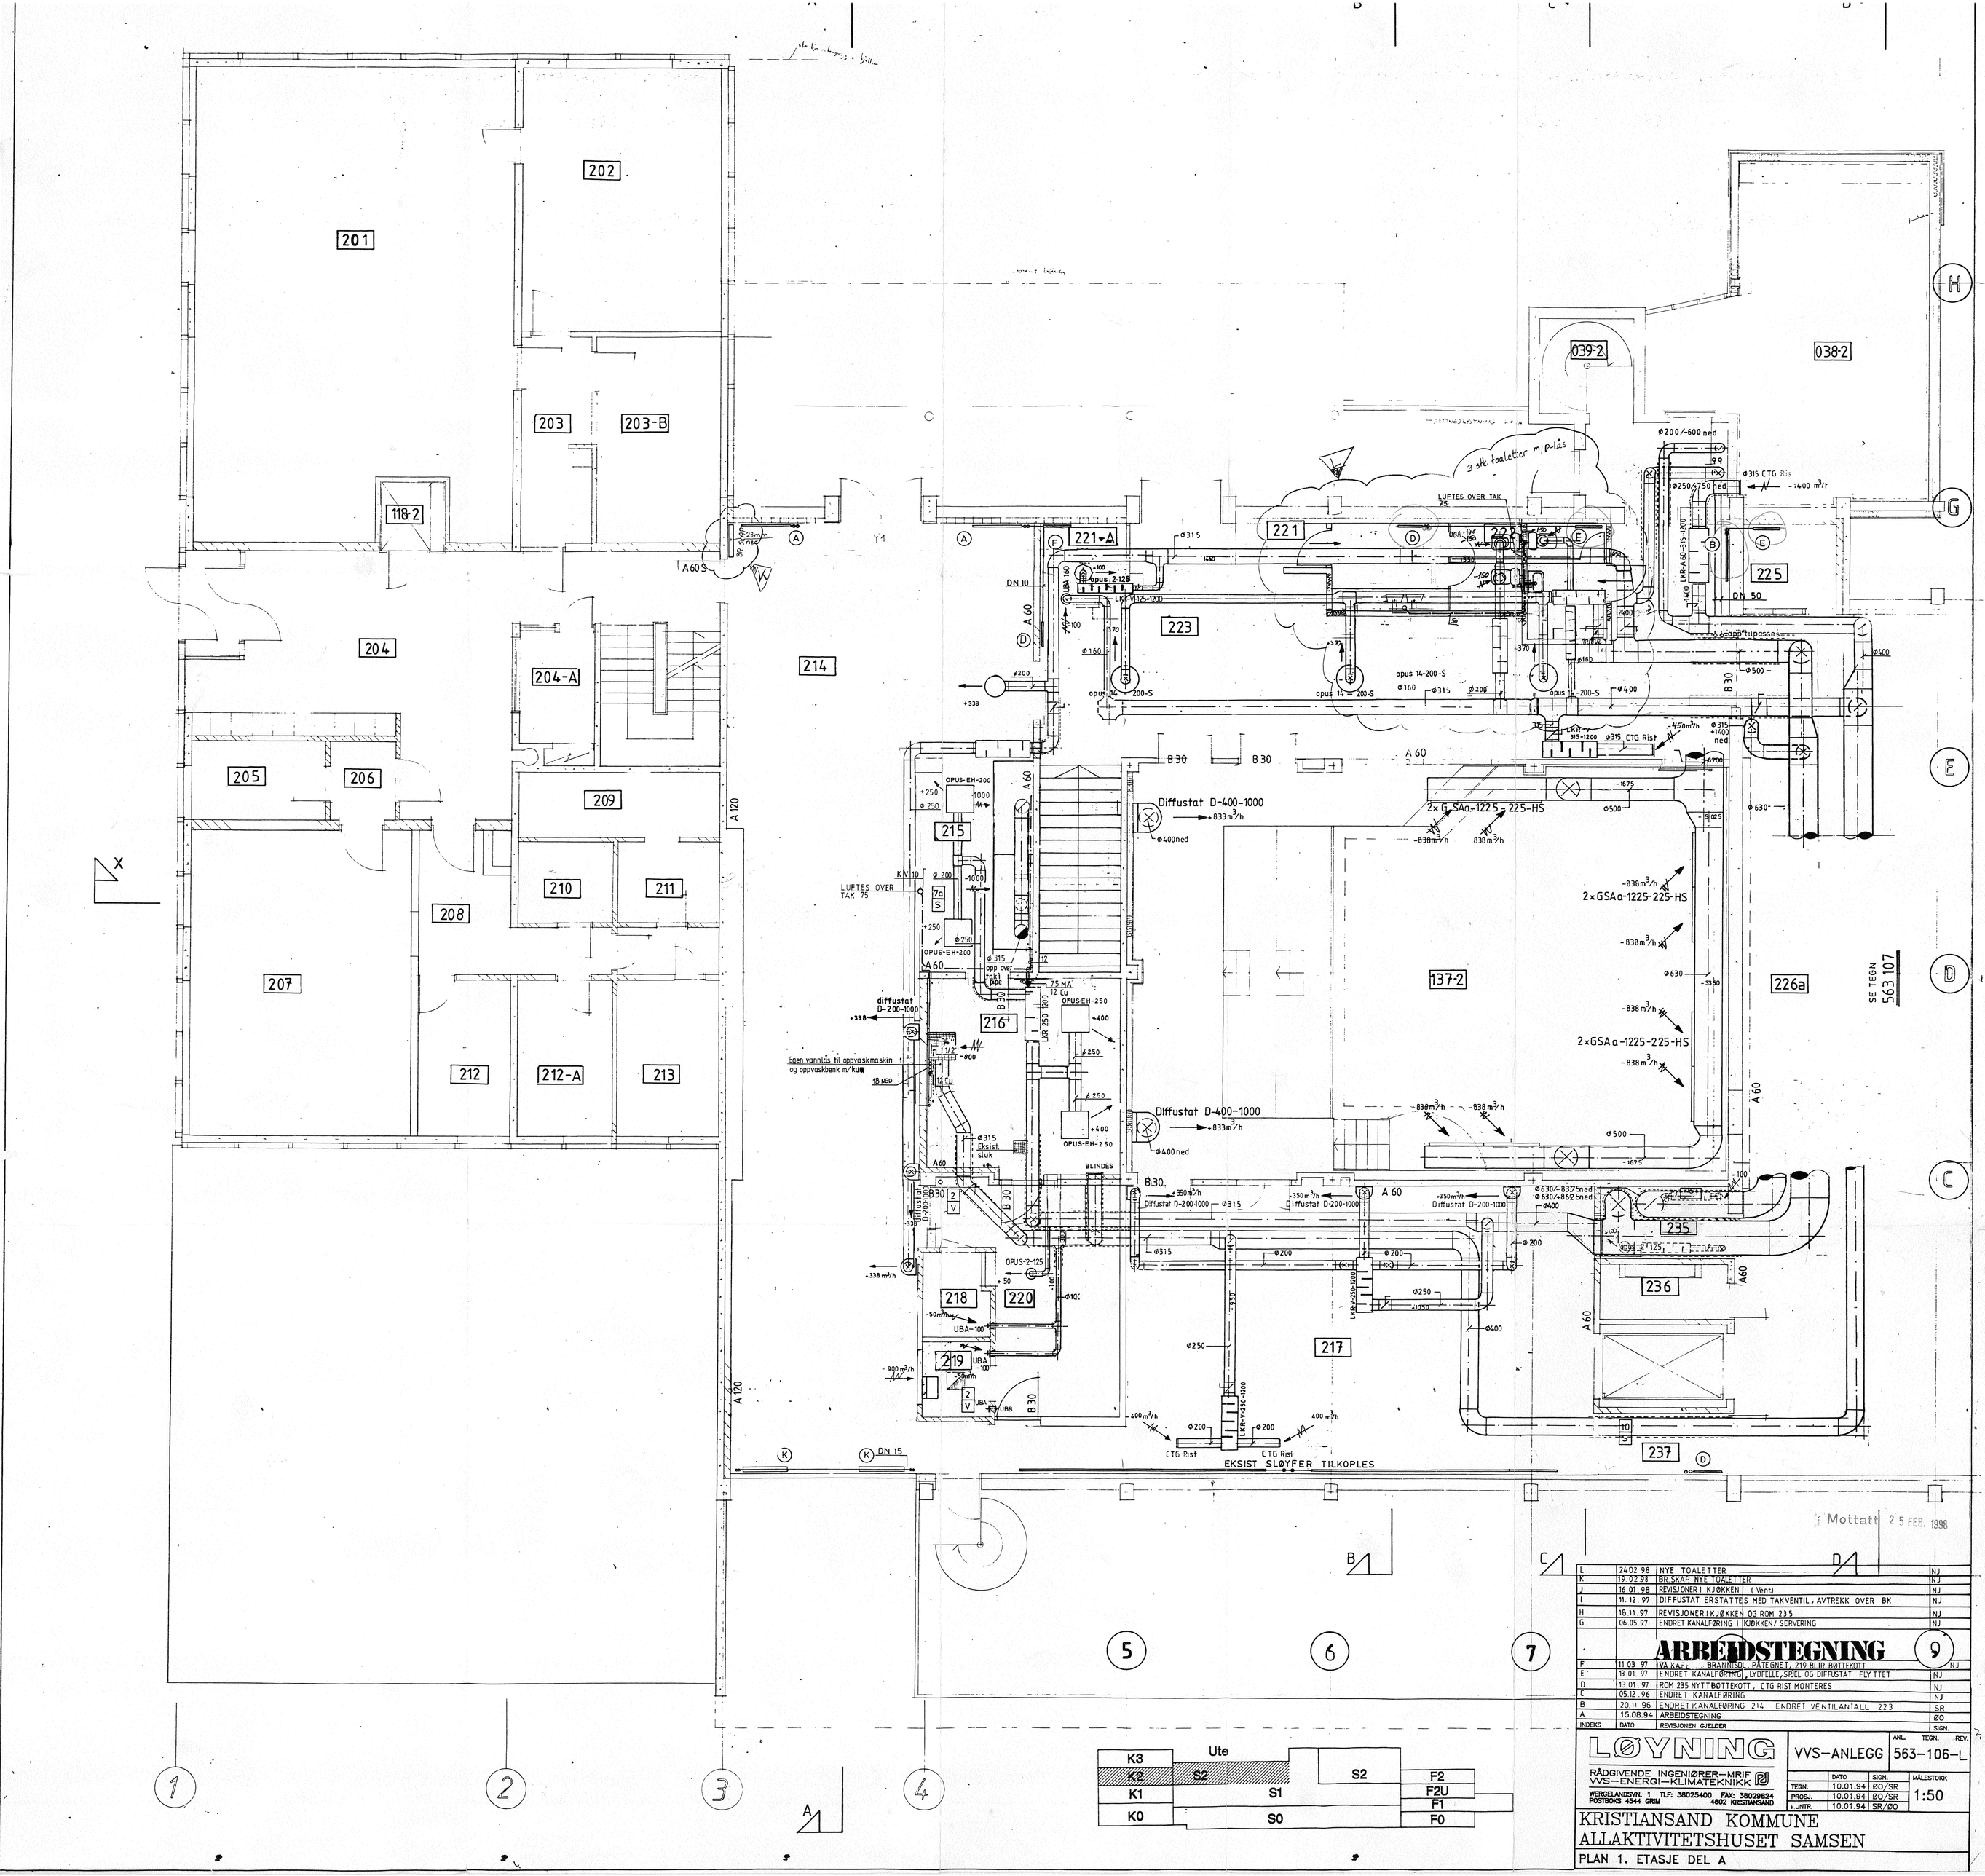

INDEKS	DATO	REVISJONEN GJELDER	SIGN.
L	24.02.98	NYE TOALETTER	NJ
K	19.02.98	BR.SKAP NYE TOALETTER	NJ
J	16.01.98	REVISJONER I KJØKKEN (Vent)	NJ
I	11.12.97	DIFFUSTAT ERSTATTES MED TAKVENTIL, AVTREKK OVER BK	NJ
H	18.11.97	REVISJONER I KJØKKEN OG ROM 235	NJ
G	06.05.97	ENDRET KANALFØRING I KJØKKEN/ SERVERING	NJ
		ARBEIDSTEGNING	
F	11.03.97	VA KAF... BRANNISOL. PÅTEGNET, 219 BLIR BØTTEKOTT	NJ
E	13.01.97	ENDRET KANALFØRING, LYDFELLE, SPIEL OG DIFFUSTAT FLYTTET	NJ
D	13.01.97	ROM 235 NYTTBØTTEKOTT, CTG RIST MONTERES	NJ
C	05.12.96	ENDRET KANALFØRING	NJ
B	20.11.96	ENDRET KANALFØRING 214 ENDRET VENTILANTALL 223	SR
A	15.08.94	ARBEIDSTEGNING	ØO

LØYNING
RÅDGIVENDE INGENIØRER–MRIF
VVS–ENERGI–KLIMATEKNIKK
WERGELANDSVN. 1 TLF: 38025400 FAX: 38029824
POSTBOKS 4544 GRIM 4602 KRISTIANSAND

VVS–ANLEGG

ANL. TEGN. REV. 563–106–L

	DATO	SIGN.
TEGN.	10.01.94	ØO/SR
PROSJ.	10.01.94	ØO/SR
KONTR.	10.01.94	SR/ØO

MÅLESTOKK 1:50

KRISTIANSAND KOMMUNE
ALLAKTIVITETSHUSET SAMSEN

PLAN 1. ETASJE DEL A