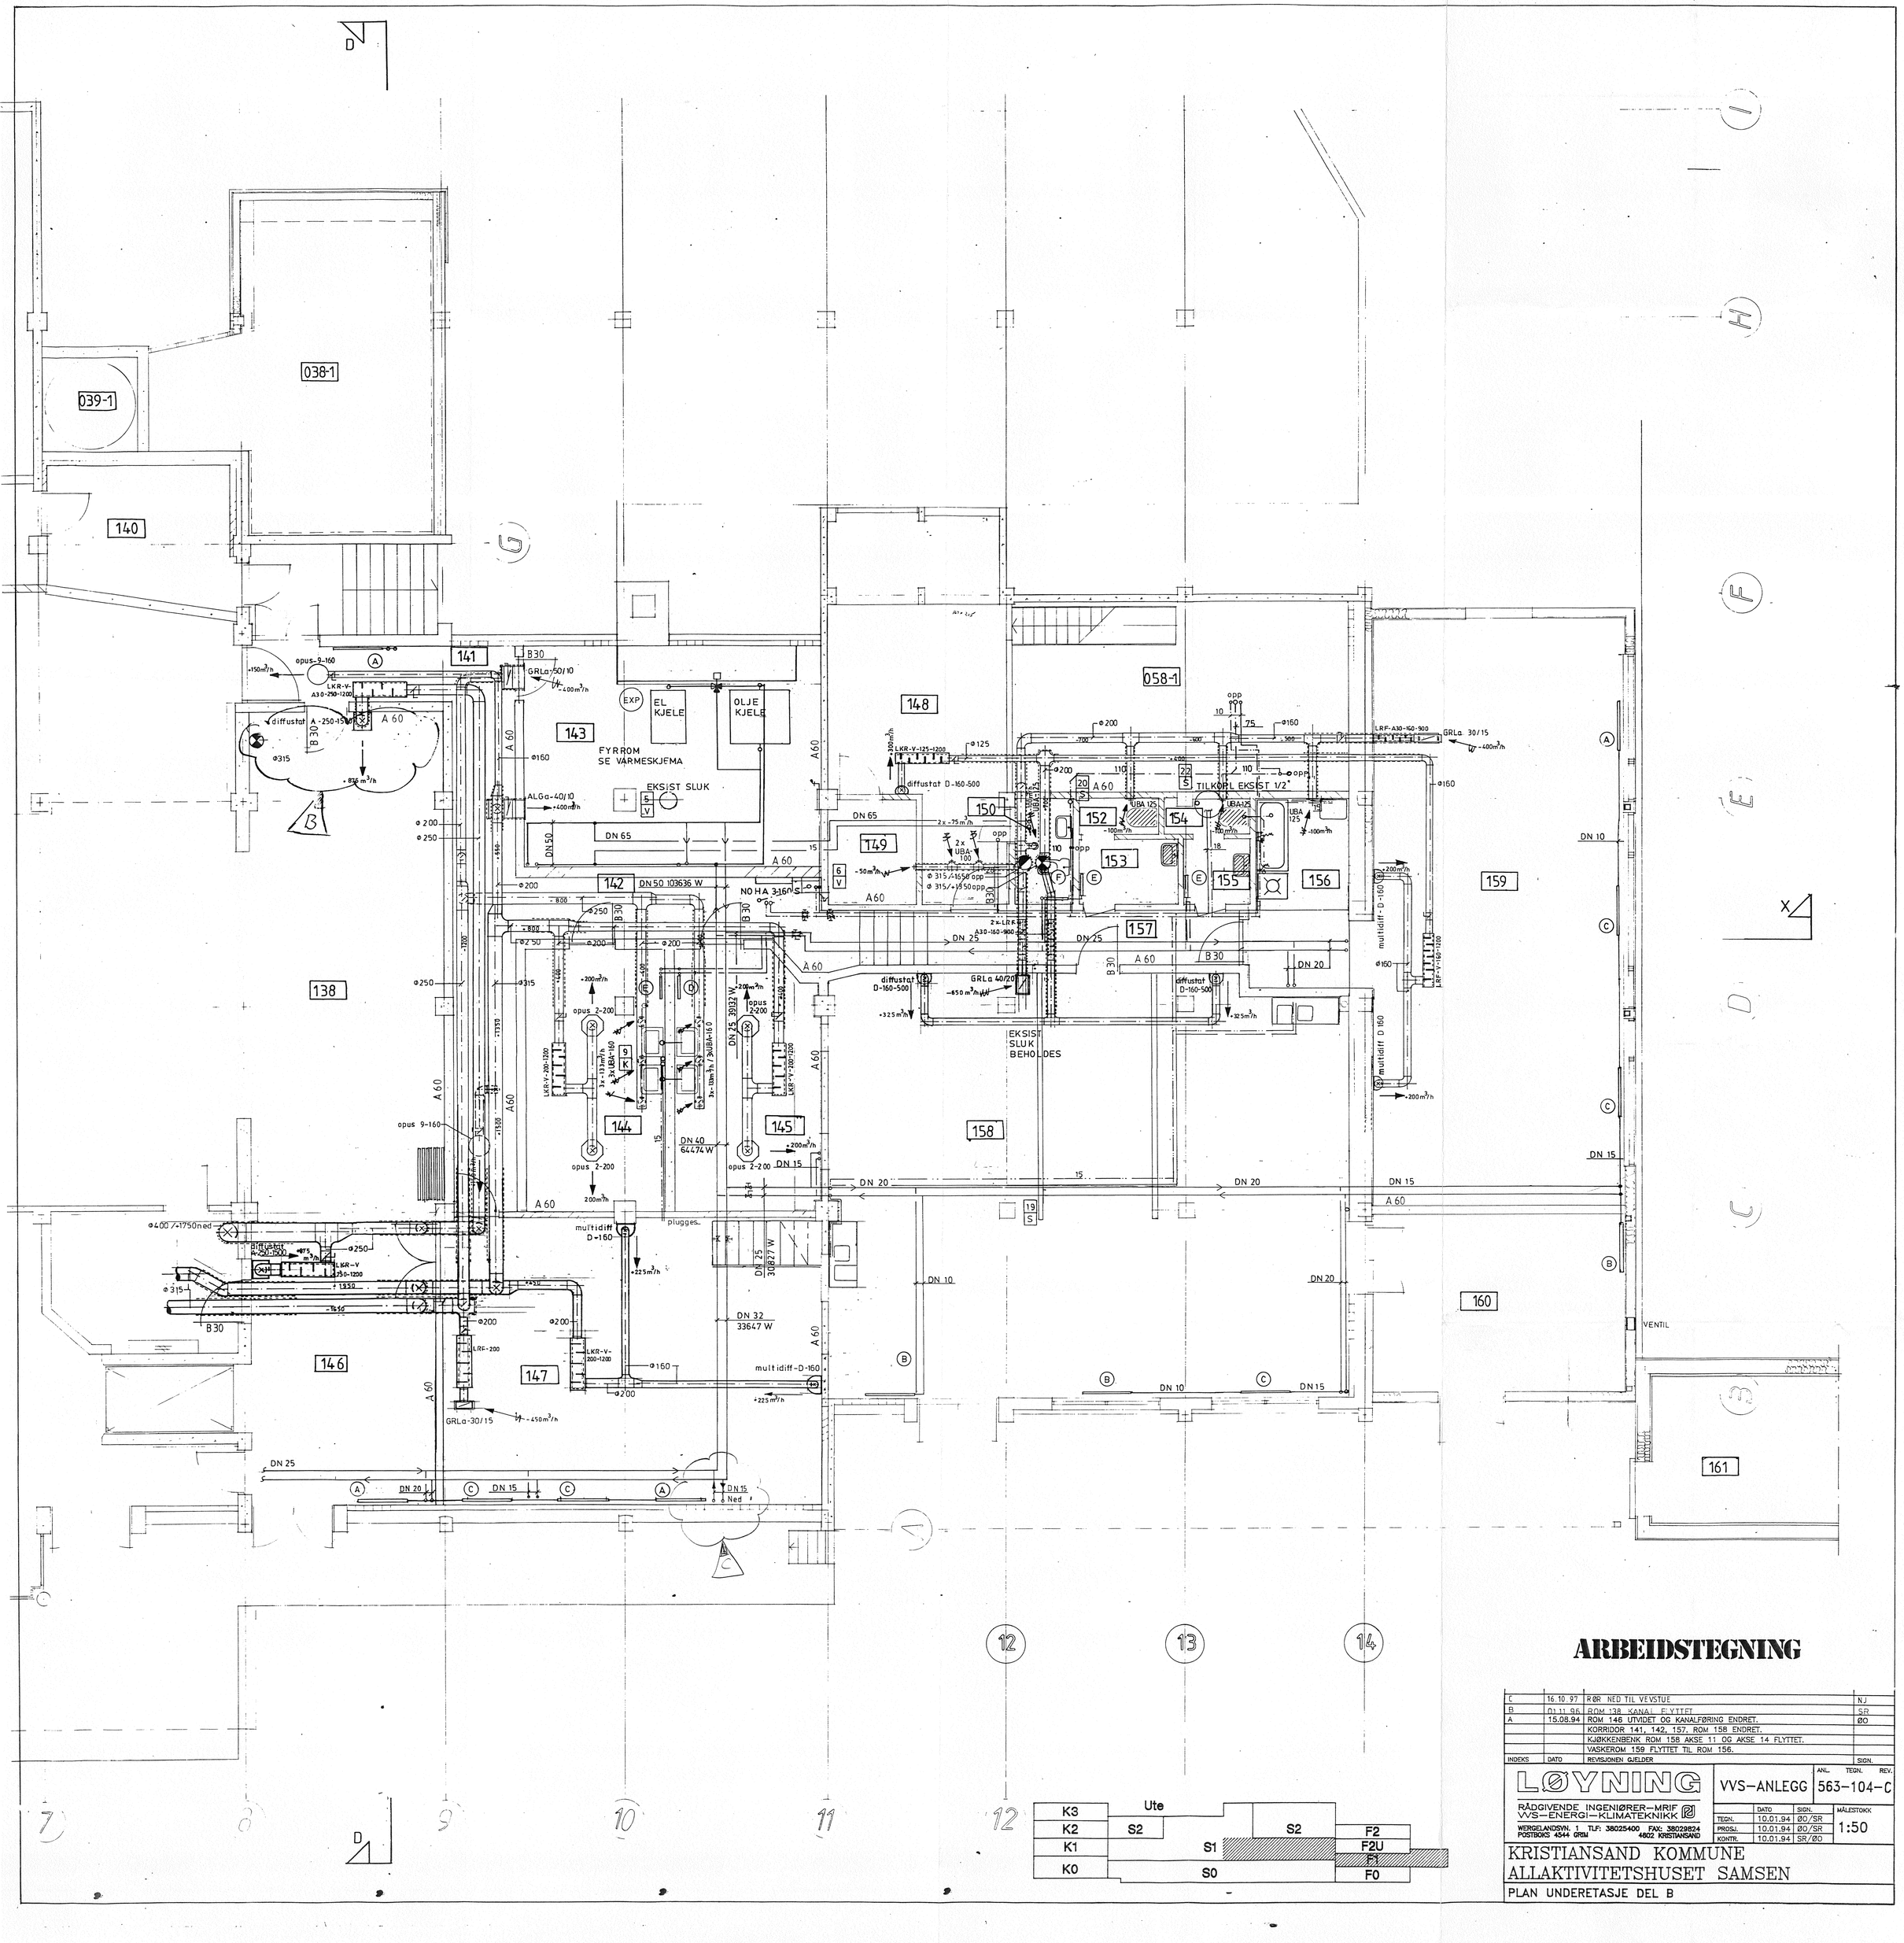

ARBEIDSTEGNING

INDEKS	DATO	REVISJONEN GJELDER	SIGN.
C	16.10.97	RØR NED TIL VEVSTUE	NJ
B	01.11.96	ROM 138 KANAL FLYTTET	SR
A	15.08.94	ROM 146 UTVIDET OG KANALFØRING ENDRET.	ØO
		KORRIDOR 141, 142, 157. ROM 158 ENDRET.	
		KJØKKENBENK ROM 158 AKSE 11 OG AKSE 14 FLYTTET.	
		VASKEROM 159 FLYTTET TIL ROM 156.	

LØYNING
RÅDGIVENDE INGENIØRER–MRIF
VVS–ENERGI–KLIMATEKNIKK
WERGELANDSVN. 1 TLF: 38025400 FAX: 38029824
POSTBOKS 4544 GRIM 4602 KRISTIANSAND

VVS–ANLEGG	ANL.	TEGN.	REV.
	563-104-C		

	DATO	SIGN.	MÅLESTOKK
TEGN.	10.01.94	ØO/SR	1:50
PROSJ.	10.01.94	ØO/SR	
KONTR.	10.01.94	SR/ØO	

KRISTIANSAND KOMMUNE
ALLAKTIVITETSHUSET SAMSEN

PLAN UNDERETASJE DEL B