



# EKSISTERENDE - RIVING

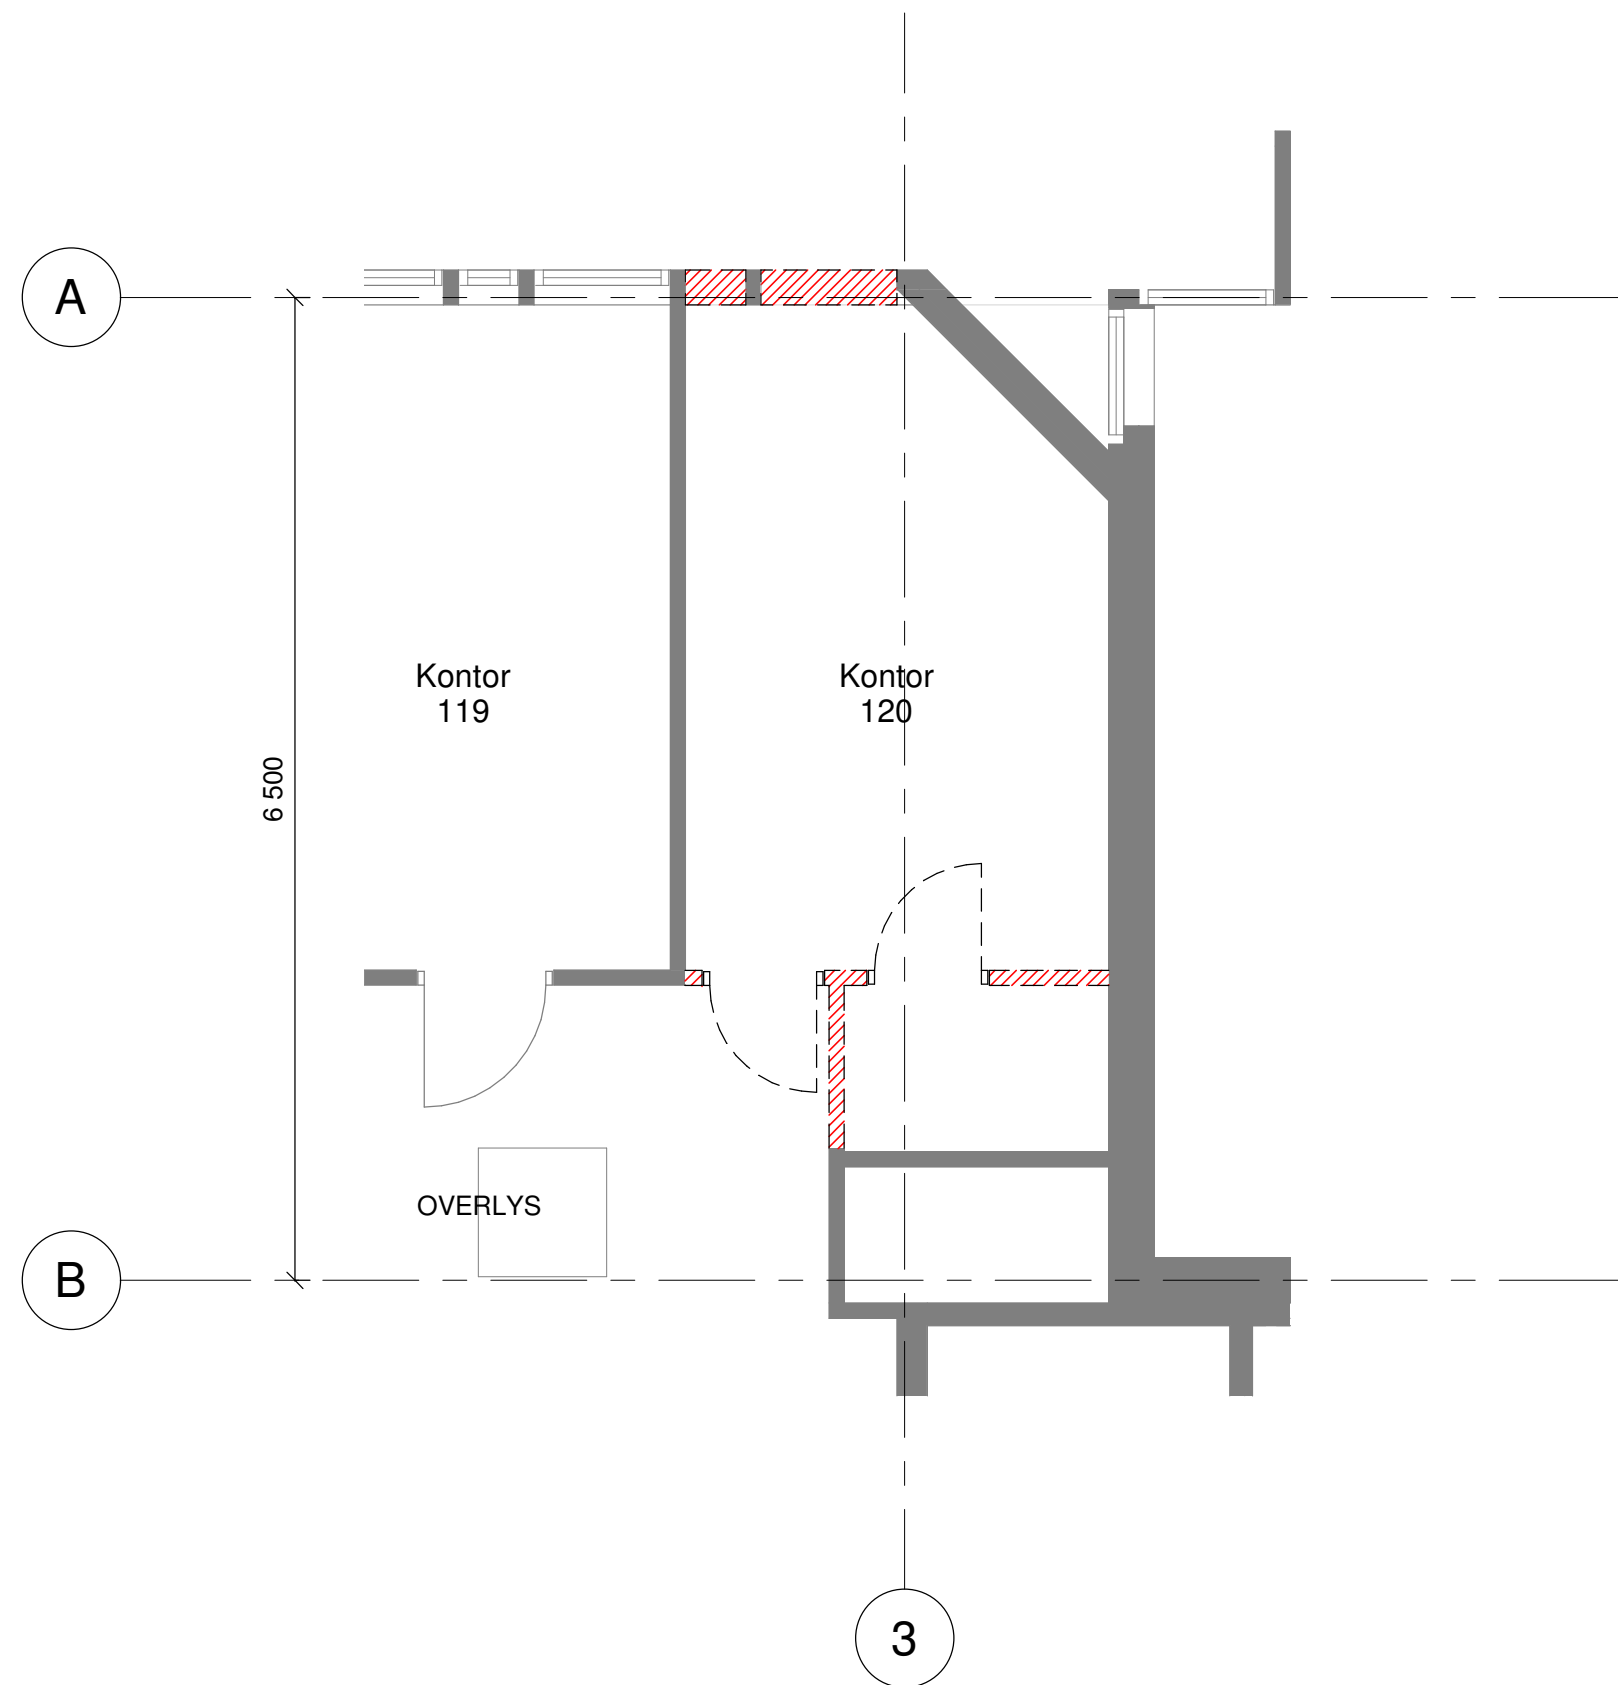

# NY LØSNING BAD/HCWC

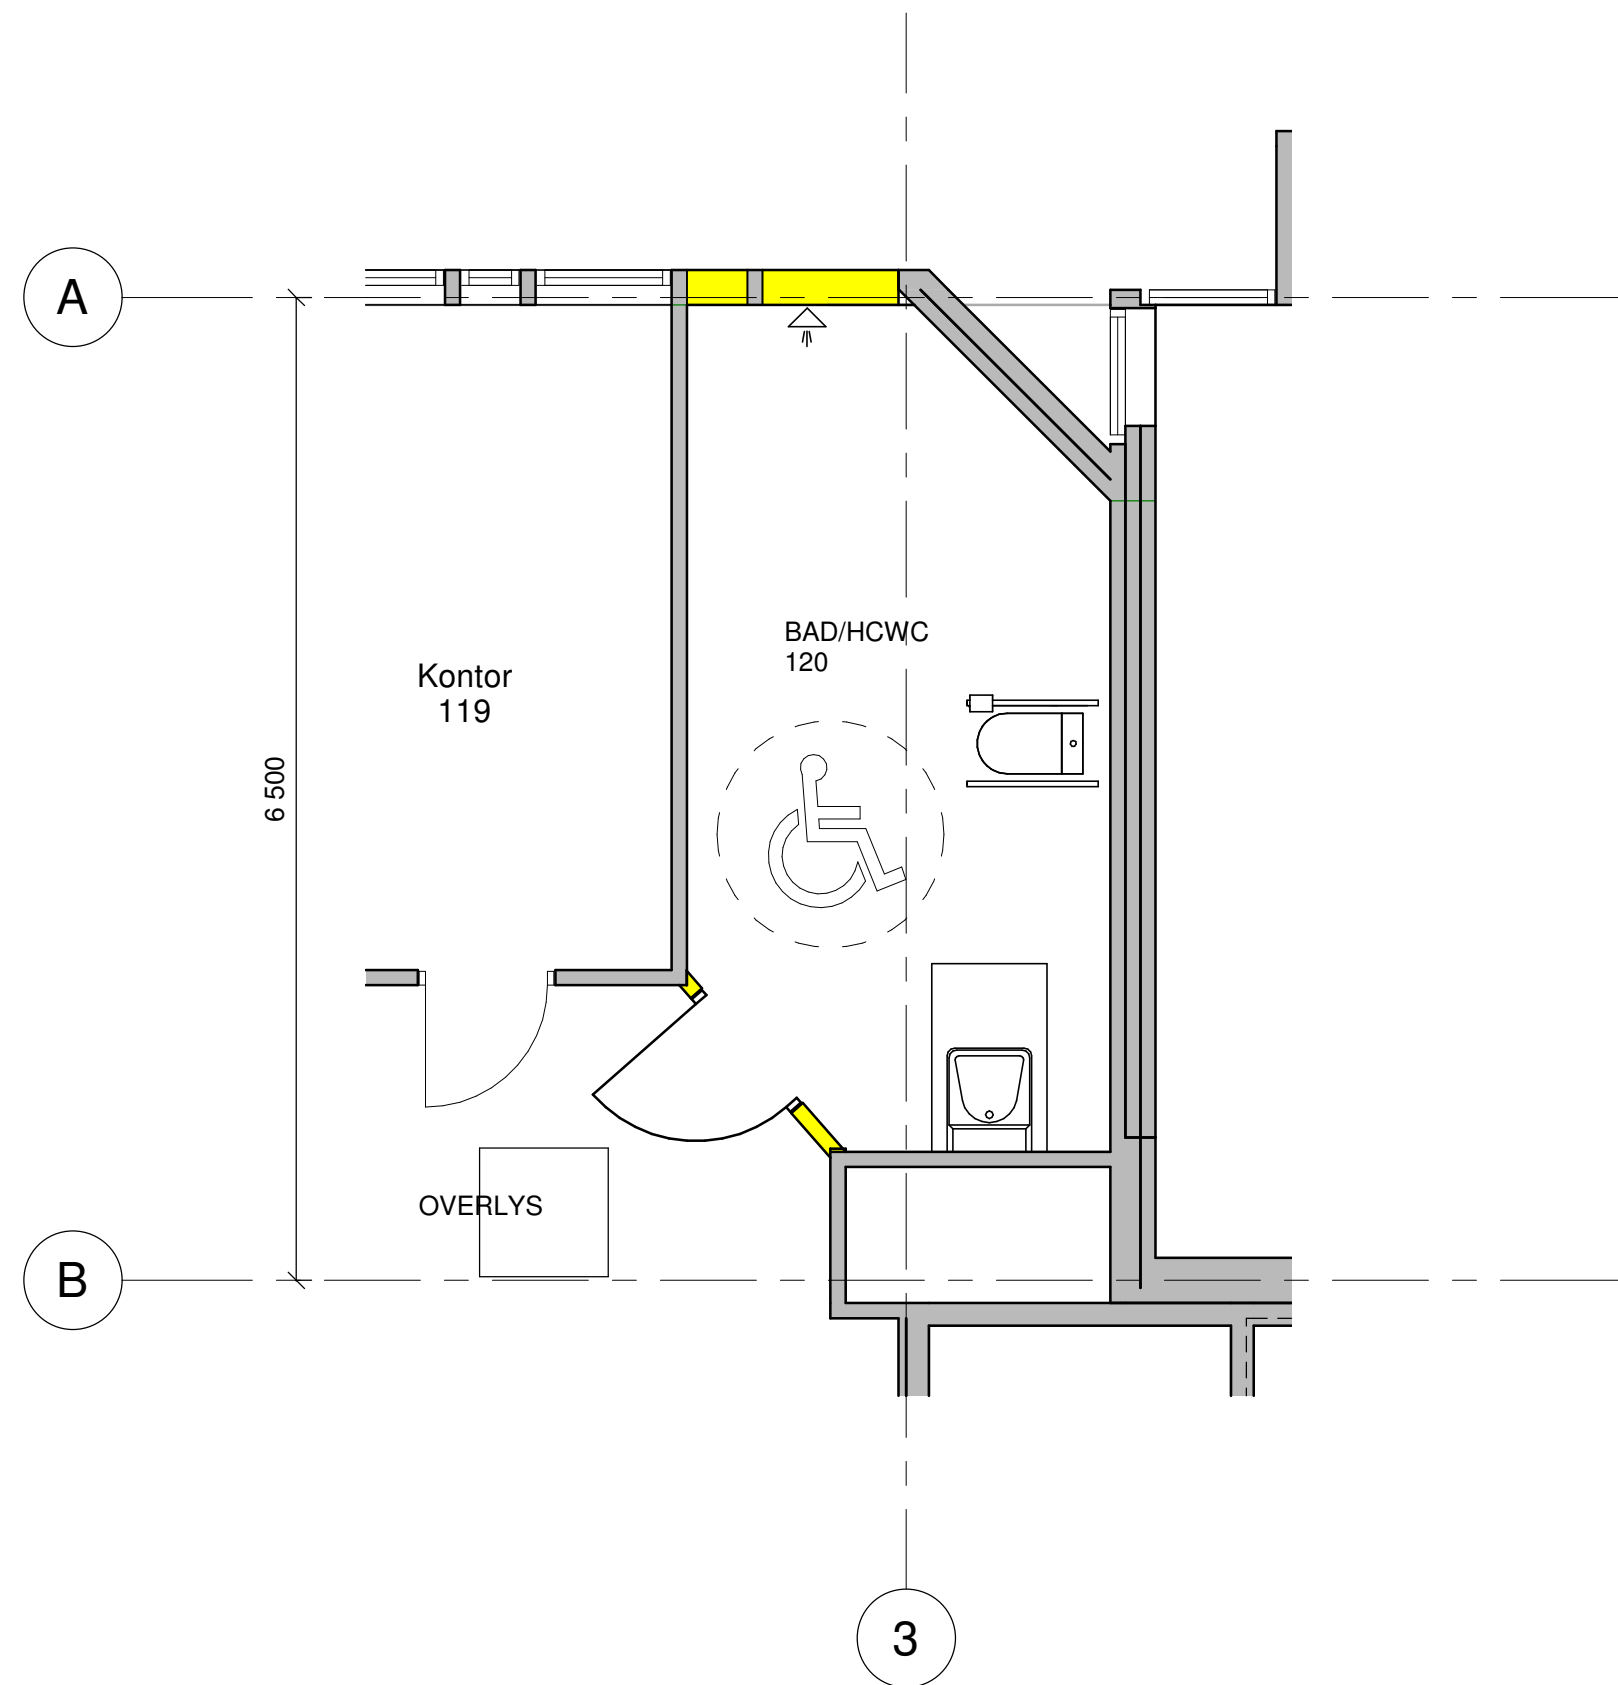

|   |                |                |            |             |                        |
|---|----------------|----------------|------------|-------------|------------------------|
| F2  | 29.01.2018     | TILBUDSTEGNING | KRILIE     | MADBA       | ERLVI                  |
| Rev   | Dato           | Beskrivelse    | Utarbeidet | Fagkontroll | Godkjent               |
| <small>                 Dette dokumentet er utarbeidet av Norconsult AS som del av det oppdraget som fremgår nedenfor. Opphavsretten tilhører Norconsult AS.<br/>                 Dokumentet må bare benyttes til det formål som oppdragsavtalen beskriver, og må ikke kopieres eller gjøres tilgjengelig på annen måte eller<br/>                 på annen måte utstrøket enn formålet ble.             </small> |                |                |            |             | Målestokk (gitt av AS) |
| Engerdal kommune  |                |                |            |             | 1 : 50                 |
| Kommunehuset Engerdal<br>PLAN 01 - OMBYGGING TIL BAD/HCWC   |                |                |            |             |                        |
| Norconsult  | Oppdragsnummer | Tegningsnummer | Revisjon   |             |                        |
|   | 5186004        | A-50-00-01     | F2         |             |                        |